



Polska Spółka Gazownictwa sp. z o.o.
Oddział w Zabrze
ul. Szczęść Boże 11, 41-800 Zabrze
tel. 32 398 50 00, faks 32 271 78 01

Rejon Dystrybucji Gazu w Rybniku

ul. Bolesława Chrobrego 39
tel. 32 422 34 19, faks. 32 434 37 18
josef.bizon@zabrze.psgaz.pl

LIMES s.c
M.Durczok-E.Radecka
44-314 Radlin
Ul.Rymera 100

Wasz znak:

Rybnik, 08.03.2016r

Nasz znak: W123/448/160014477/2016

Dot.: uzgodnienia branżowego dla zakresu: Rydułtowy ,Bohaterów Warszawy

Informujemy, iż na dostarczonej mapie w zaznaczonym zakresie nanieśliśmy istniejącą sieć gazową.

Odległości podstawowe zachować zgodnie z Rozporządzeniem Ministra Gospodarki z dnia 26 kwietnia 2013r. w sprawie warunków technicznych, jakim powinny odpowiadać sieci gazowe i ich usytuowanie.

- (Dz. U. z dnia 4 czerwca 2013r. poz. 640 – tabela nr 2) - sieć gazową n/pr PE i stal zaznaczono na mapie kolorem żółtym.

Skrzyżowania gazociągów z przeszkodami terenowymi (odległości pionowe) zgodnie z PN-91/M – 34501.

Przed przystąpieniem do prac wykonać wykopy kontrolne określające posadowienie sieci gazowej.

W obrębie czynnych gazociągów prace ziemne prowadzić ręcznie.

W przypadku prowadzenia robót w pobliżu naszych urządzeń inwestor winien skontaktować się z Rejonem Dystrybucji Gazu w Rybniku, ul. Chrobrego 39, celem ustalenia nadzoru nad w/w robotami. Nadzór wykonujemy odpłatnie.

Inwestor powinien przestać zlecenie nadzoru robót z podanymi warunkami płatności, podając datę i znak uzgodnienia.

Uszkodzenia naszej sieci wynikłe na skutek prowadzonych robót usunięte będą na koszt wykonawcy robót.

Uzgodnienie jest ważne na okres 2 lat licząc od daty wystawienia niniejszego pisma.


Z poważaniem

ZASTĘPCA KIEROWNIKA
Rejon Dystrybucji Gazu w Rybniku

Zbigniew Kachel

Faktura za powyższe uzgodnienie zostanie wysłana w późniejszym terminie.

Sprawę prowadzi: Pracownik ds. technicznych RDG w Rybniku – Józef Bizon

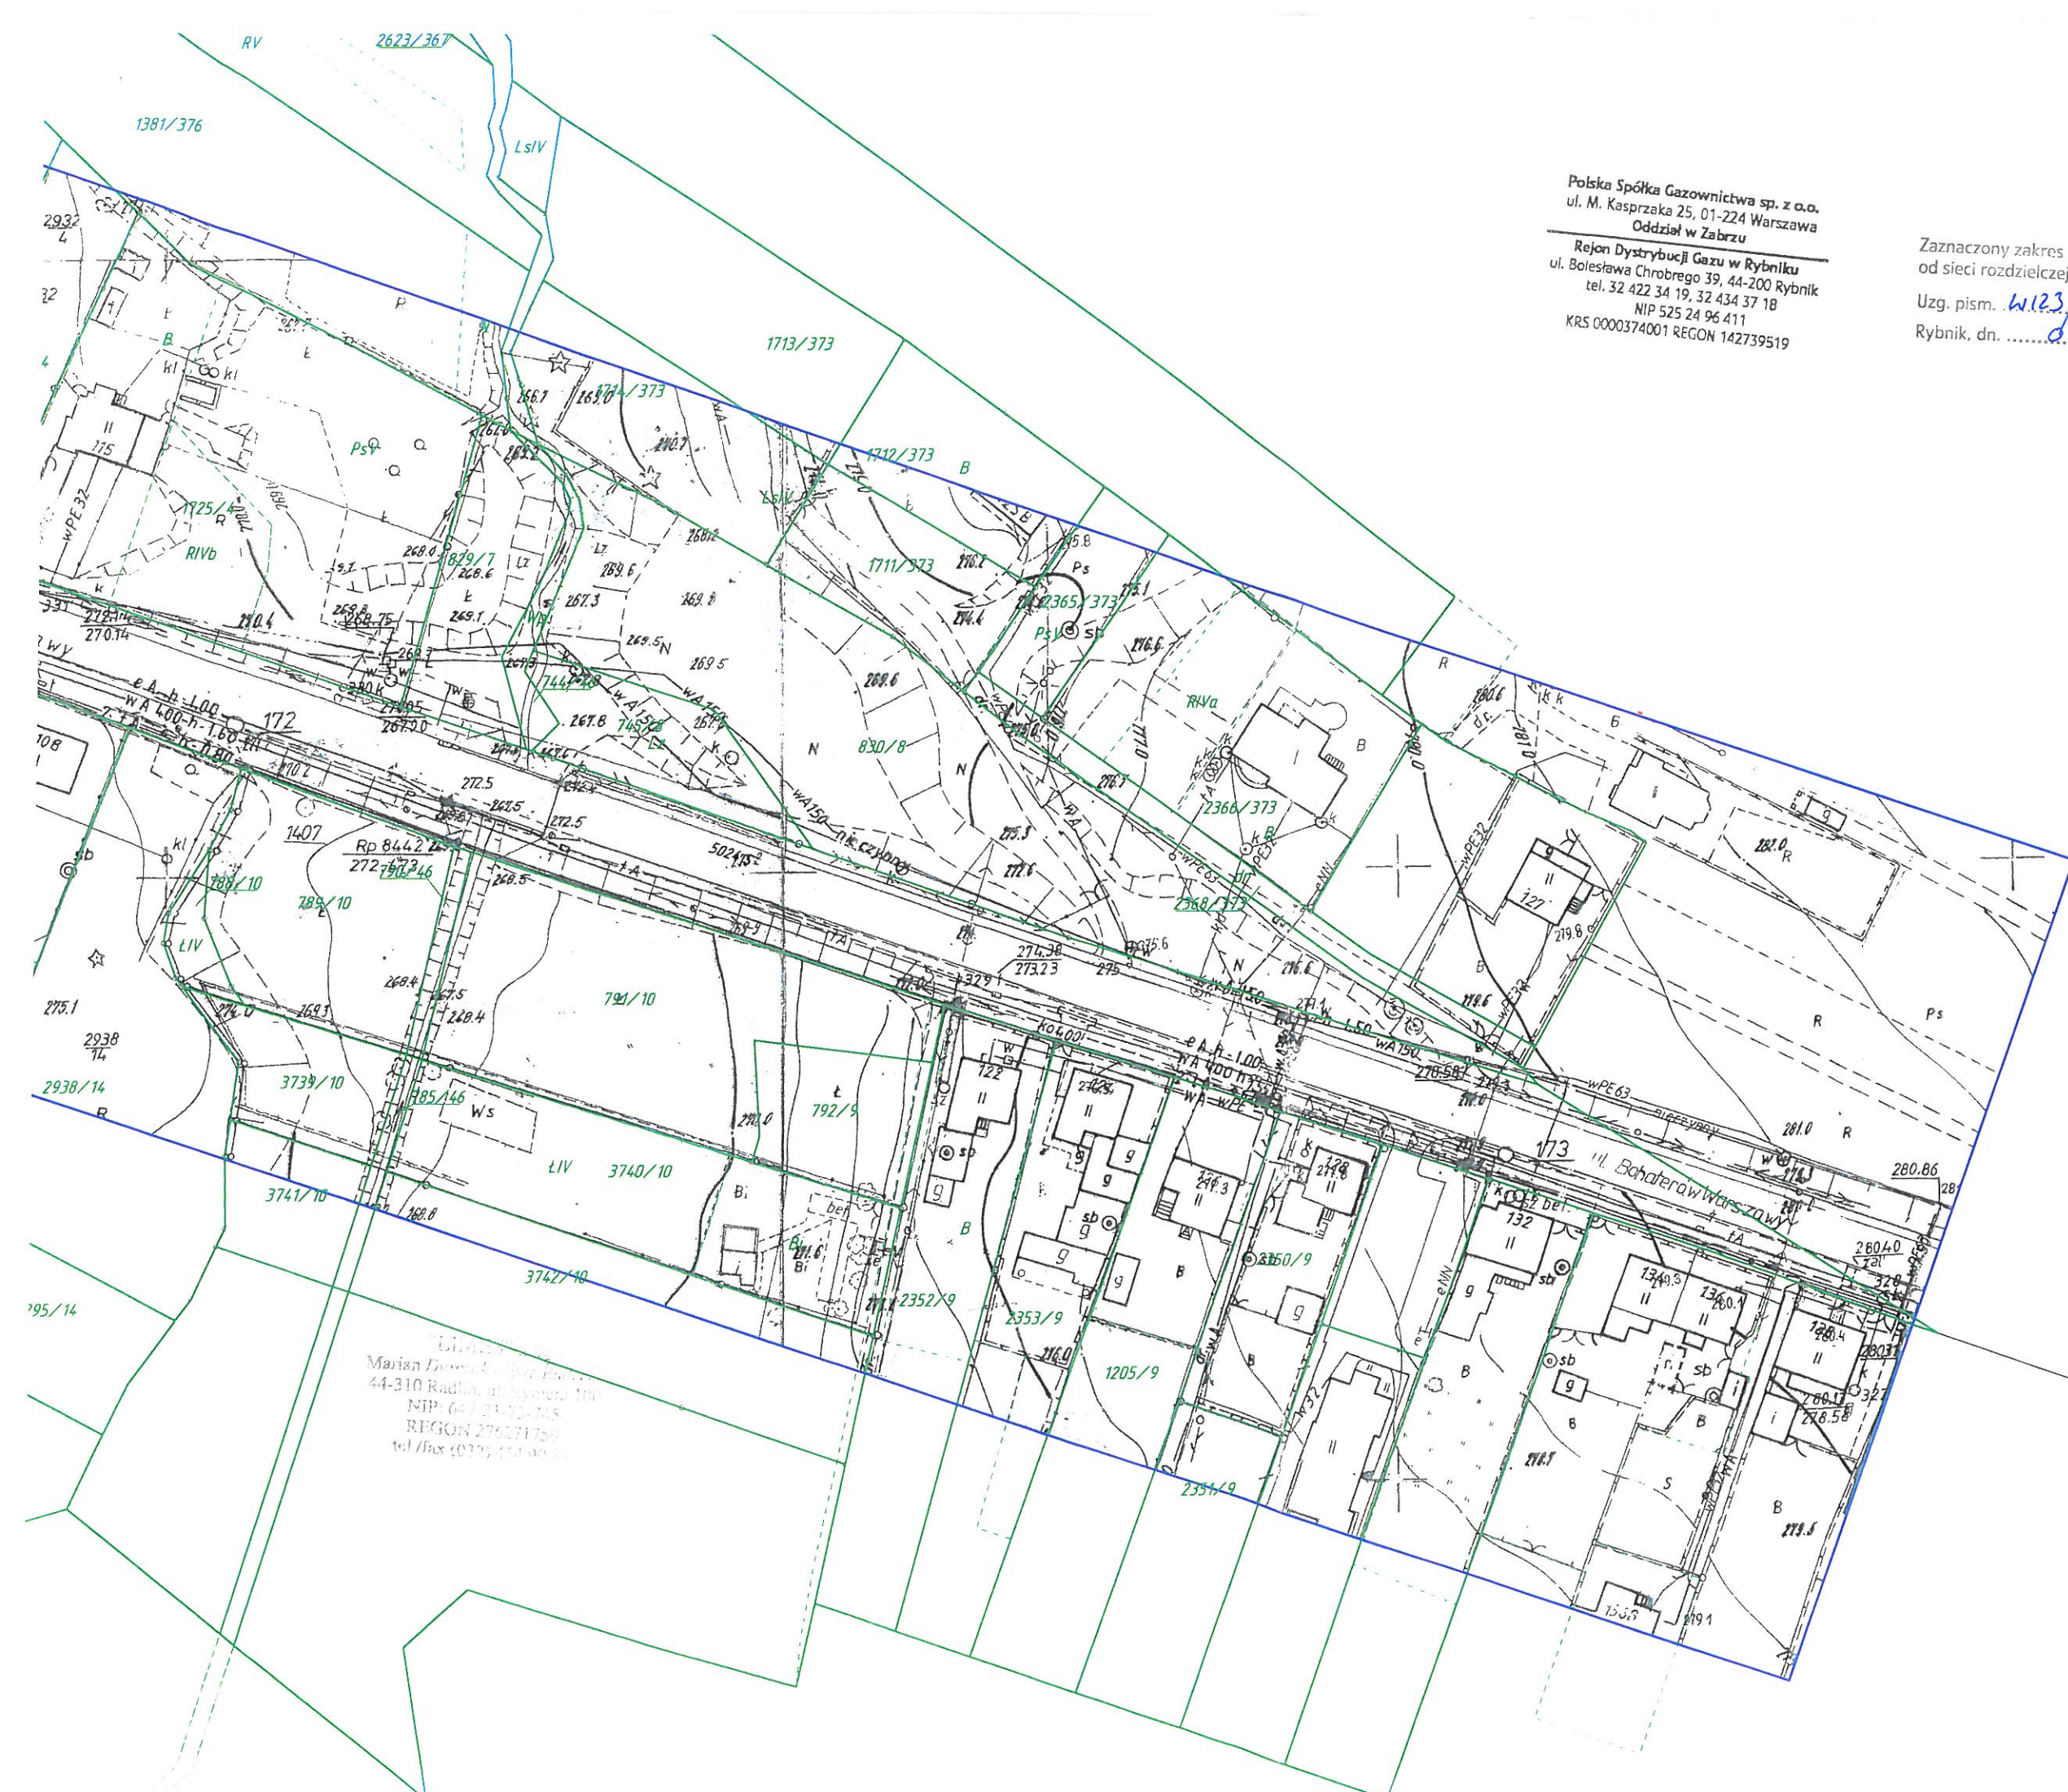

Polska Spółka Gazownictwa sp. z o.o.
ul. M. Kasprzaka 25, 01-224 Warszawa
Oddział w Zabrze
Rejon Dystrybucji Gazu w Rybniku
ul. Bolesława Chrobrego 39, 44-200 Rybnik
tel. 32 422 34 19, 32 434 37 18
NIP 525 24 96 411
KRS 0000374001 REGON 142739519

Zaznaczony zakres jest wolny
od sieci rozdzielczej gazu.

Uzg. pism. W.123/418/160014477/2011
Rybnik, dn. 08.03.16 *R*

ZASTĘPCA KIEROWNIKA
Rejon Dystrybucji Gazu w Rybniku
Zbigniew Kachel

Rydultowy

Polska Spółka Gazownictwa sp. z o.o.
ul. M. Kasprzaka 25, 01-224 Warszawa
Oddział w Zabrze
Rejon Dystrybucji Gazu w Rybniku
ul. Bolesława Chrobrego 39, 44-200 Rybnik
tel. 32 422 34 19, 32 434 37 18
NIP 525 24 96 411
KRS 0000374001 REGON 142739519

Zaznaczony zakres jest wolny
od sieci rozdzielczej gazu.

Uzg. pism. ... 01.03.16 ...
Rybnik, dn. ... 08.03.16 ...

ZACZYNIA KIEROWNIKA
Rejon Dystrybucji Gazu w Rybniku

Zbigniew Kachel

"LIMES" s.c.
tel. 32 422 34 19, 32 434 37 18
NIP 525 24 96 411
KRS 0000374001 REGON 142739519

Rejon Dystrybucji Gazu w Rybniku
ul. Bolesława Chrobrego 39, 44-200 Rybnik
tel. 32 422 34 19, 32 434 37 18
NIP 525 24 96 411
KRS 0000374001 REGON 142739519

Uzg. pism. 4123/448/160015477/2016
Rybnik, dn. 08.03.16 RP

ZASTĘPCA WIEJOWNIKA
Zuigniew Kachel

~~Rydułtowy~~


Polska Spółka Gazownictwa sp. z o.o.
ul. M. Kasprzaka 25, 01-224 Warszawa
Oddział w Zabrze

Rejon Dystrybucji Gazu w Rybniku
ul. Bolesława Chrobrego 39, 44-200 Rybnik
tel. 32 422 34 19, 32 434 37 18
NIP 525 24 96 411
KRS 0000374001 REGON 142739519

Naniesiono sieć gazową nr/pr / nr/pr.
Prace w pobliżu naszych urządzeń wykonywać
ręcznie pod nadzorem pracownika RG w Rybniku.
Odległość podstawową zachować zgodnie
z Rozp. Ministra Gospodarki z dnia 26 kwietnia 2013r.
(Dz. U. z 4 czerwca 2013 poz. 640)
Uzg. pism.
Rybnik dn.

ZASTĘPCA KIEROWNIKA
Rejon Dystrybucji Gazu w Rybniku

Zbigniew Kachel

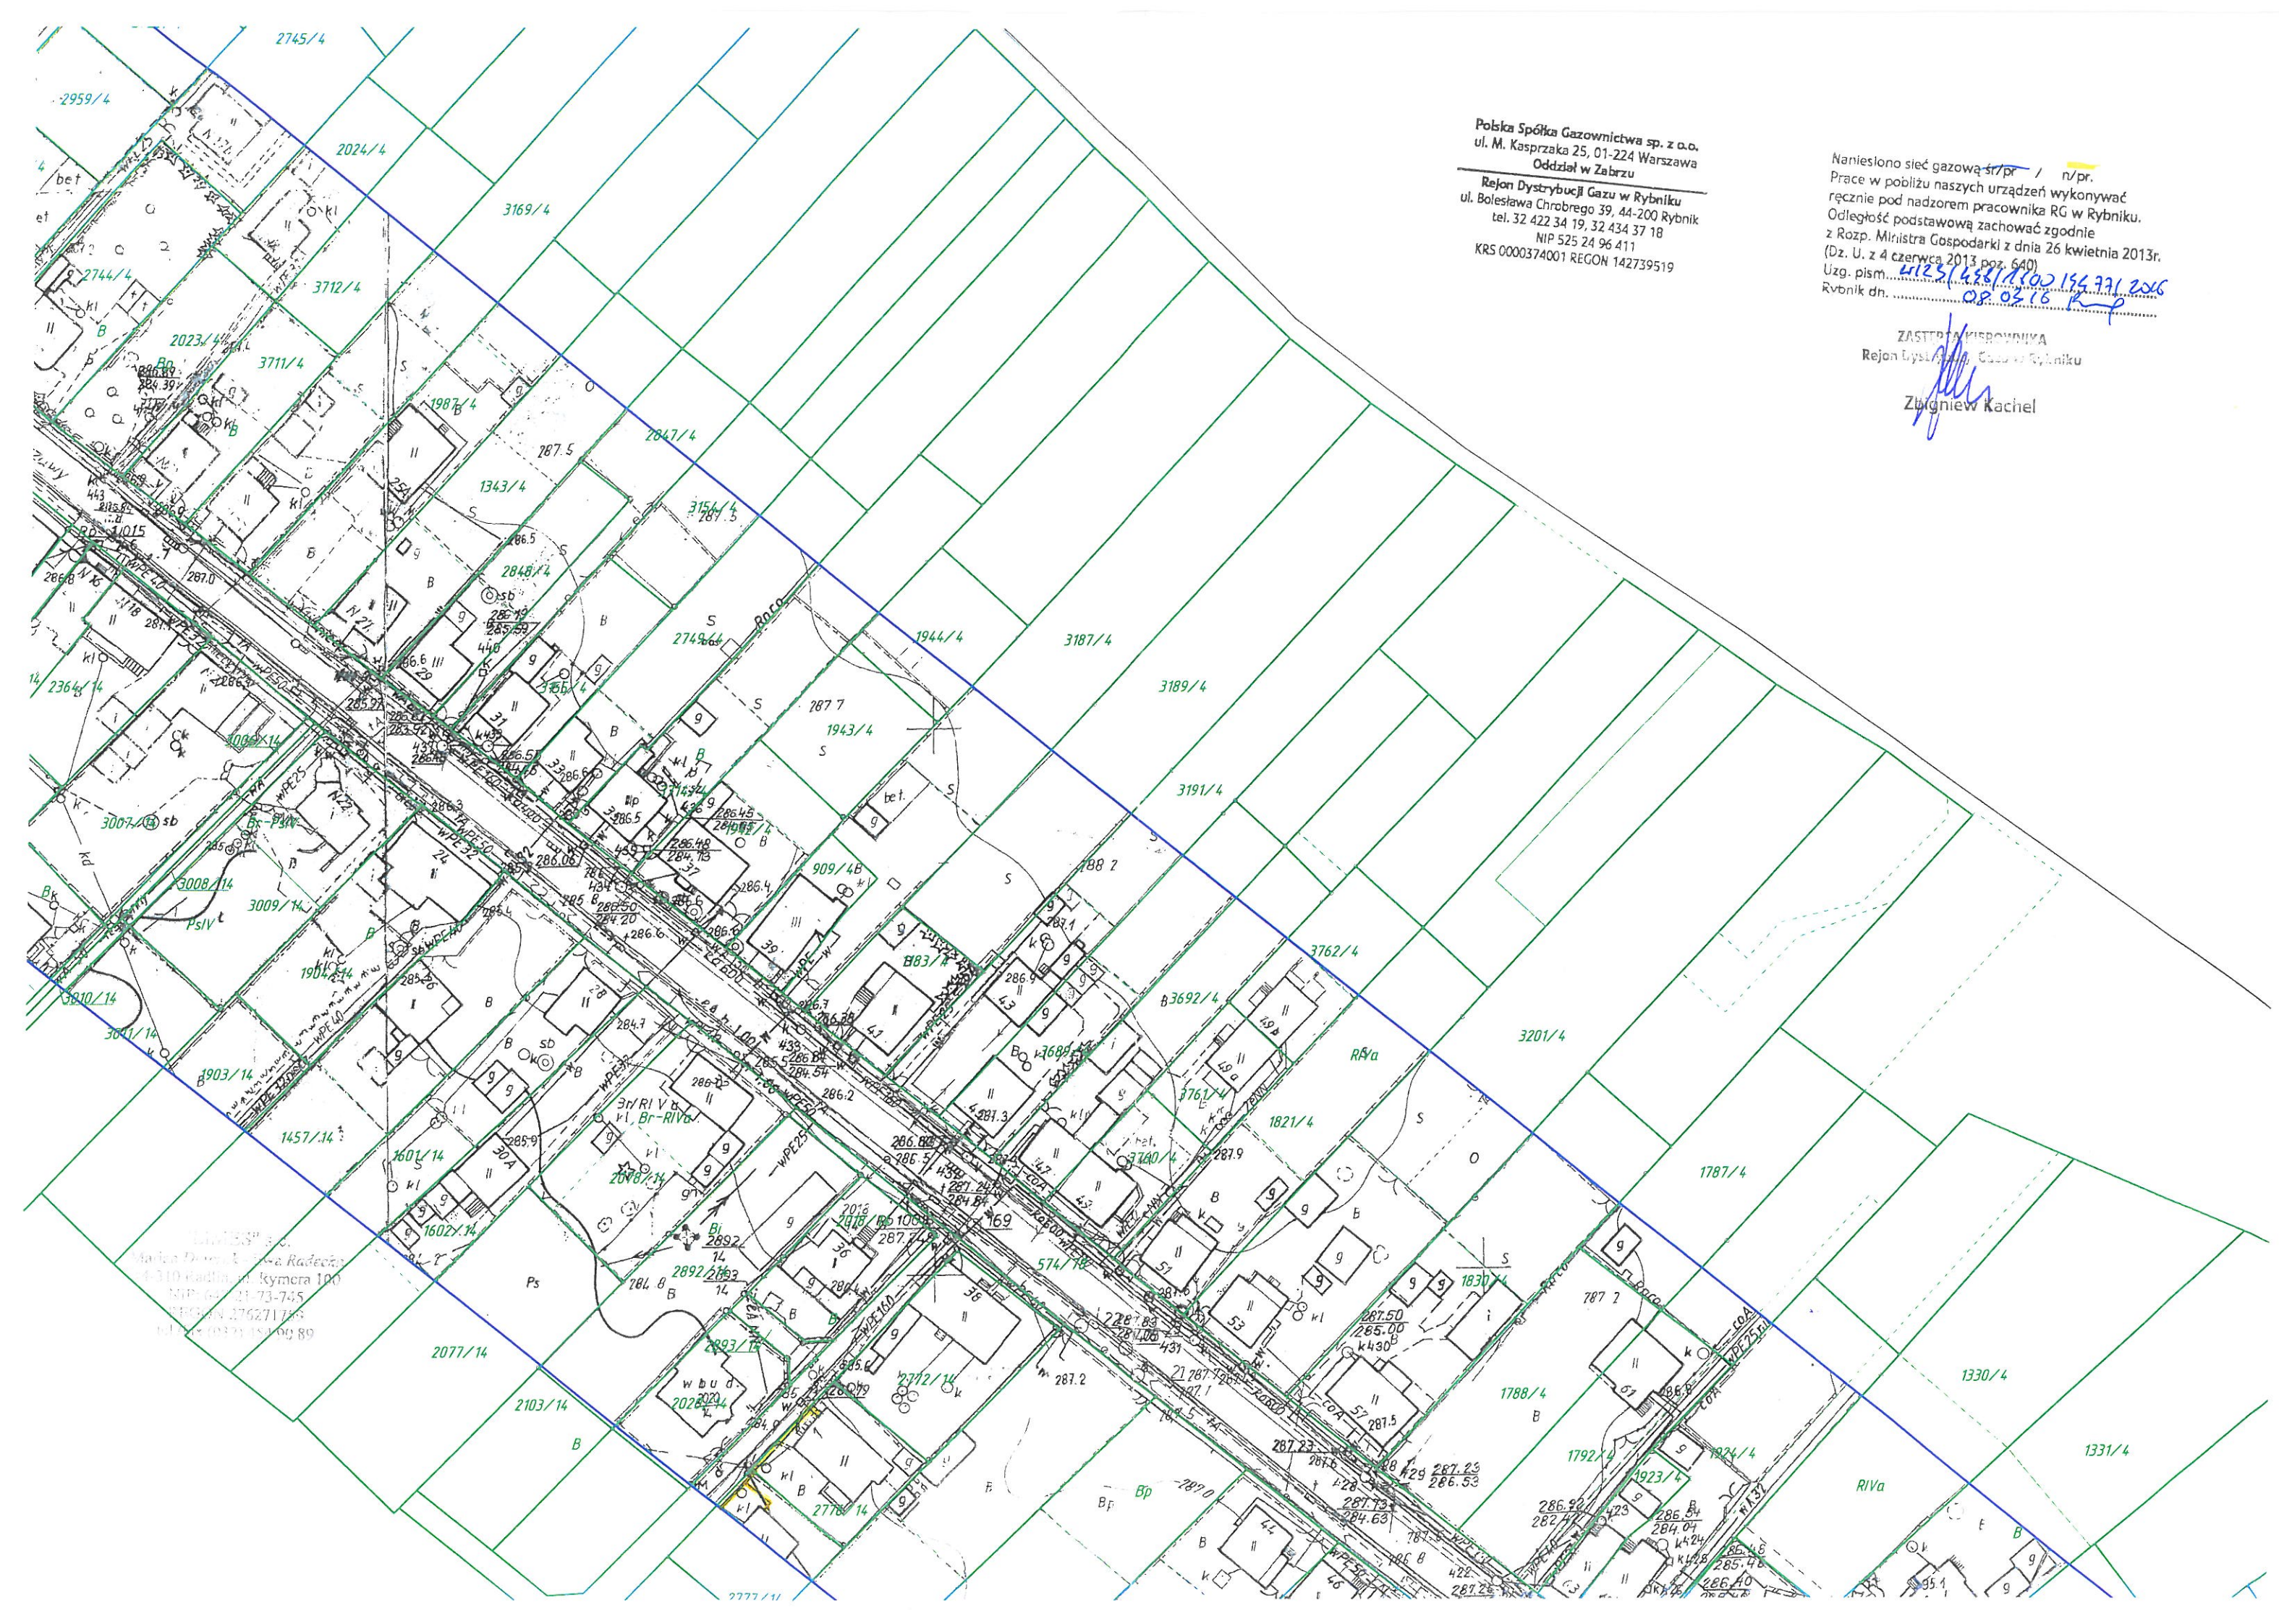

Wz. Maszyna sieć gazową ~~st/pr~~ / n/pr.
Prace w pobliżu naszych urządzeń wykonywać
nieznie pod nadzorem pracownika RG w Rybniku
Ogółem podstawową zachować zgodnie
z Rozp. Ministra Gospodarki z dnia 26 kwiecień 2013
(Dz. U. z 4 czerwca 2013 poz. 640)
Ust. pism. 4128 438 1600 15597 / 2016
Rybnik dn. 08 03 16 K p

ZASTĘPCA MIEROWITKA

Rejon Dystryktu i Gato w Rybniku

Zbigniew Kachel

[illegible]



TS/1860/1117/2016/3

Katowice, 31 marca 2016 r.

LIMES s.c.

M. Durczok - E. Radecka

ul. Rymera 100

44 - 314 Radlin

W odpowiedzi na Państwa pismo z dnia 02.03.2016 r. dotyczące wywiadu branżowego, aktualizacji mapy do celów projektowych, Górnośląskie Przedsiębiorstwo Wodociągów Spółka Akcyjna przesyła w załączeniu plany sytuacyjne (5 arkuszy) sporządzone na kopii mapy zasadniczej terenu w rejonie ulic: Bohaterów Warszawy, Plebiscytowa w Rydułtowach z wskreślonymi orientacyjnie (kolorem niebieskim) trasami czynnej magistrali wodociągowej DN 1000 mm wraz ze wskazaną lokalizacją komór technologicznych oraz nieczynnego, wyłączzonego z eksploatacji rurociągu DN 400 mm. Strefa ochronna (techniczna) dla ww. czynnej magistrali, w której nie należy budować obiektów, sadzić drzew i krzewów, a ogrodzenia, drogi i place winny być wykonane z materiałów rozbielalnych wynosi po min. 8,0 mb z obu jej stron. Dla rurociągów nieczynnych nie ustanawiamy strefy technicznej jak również nie jest wymagane wykonanie zabezpieczeń. Zastrzegamy sobie prawo dostępu w ramach strefy technicznej w celach związanych z usuwaniem awarii oraz konserwacją wodociągu. Wszelkie zamierzenia inwestycyjne kolidujące ze wskazaną wyżej strefą techniczną urządzeń wodociągowych oraz bezpośrednio sąsiadujące z trasą rurociągu nieczynnego, należy uzgodnić z naszą Spółką. Opracowany projekt zagospodarowania przedmiotowego terenu w zakresie obszaru strefy technicznej magistrali wodociągowej uwzględniający wyżej wymienione uwagi i warunki należy przesłać do naszej Spółki w celu uzgodnienia. W przypadkach prowadzenia prac w obszarze strefy technicznej oraz w śladzie trasy rurociągu nieczynnego należy do naszej Spółki zlecać nadzory nad robotami. Nadzory są wykonywane odpłatnie. Przy dalszej korespondencji w tej sprawie prosimy powoływać się na znak niniejszego pisma.

Z szacunkiem


Otrzymują:

1. Adresat
2. OSM Pszów
3. TS a/a

[Podpis]
Wiceprezes
Zarządu Spółki
ds. Projektów
Mirosław Szemia

Osoba do kontaktu: Andrzej Skrzypczyk tel. 32 6038788, e-mail: a.skrzypczyk@gpw.katowice.pl

Strona 1 z 1

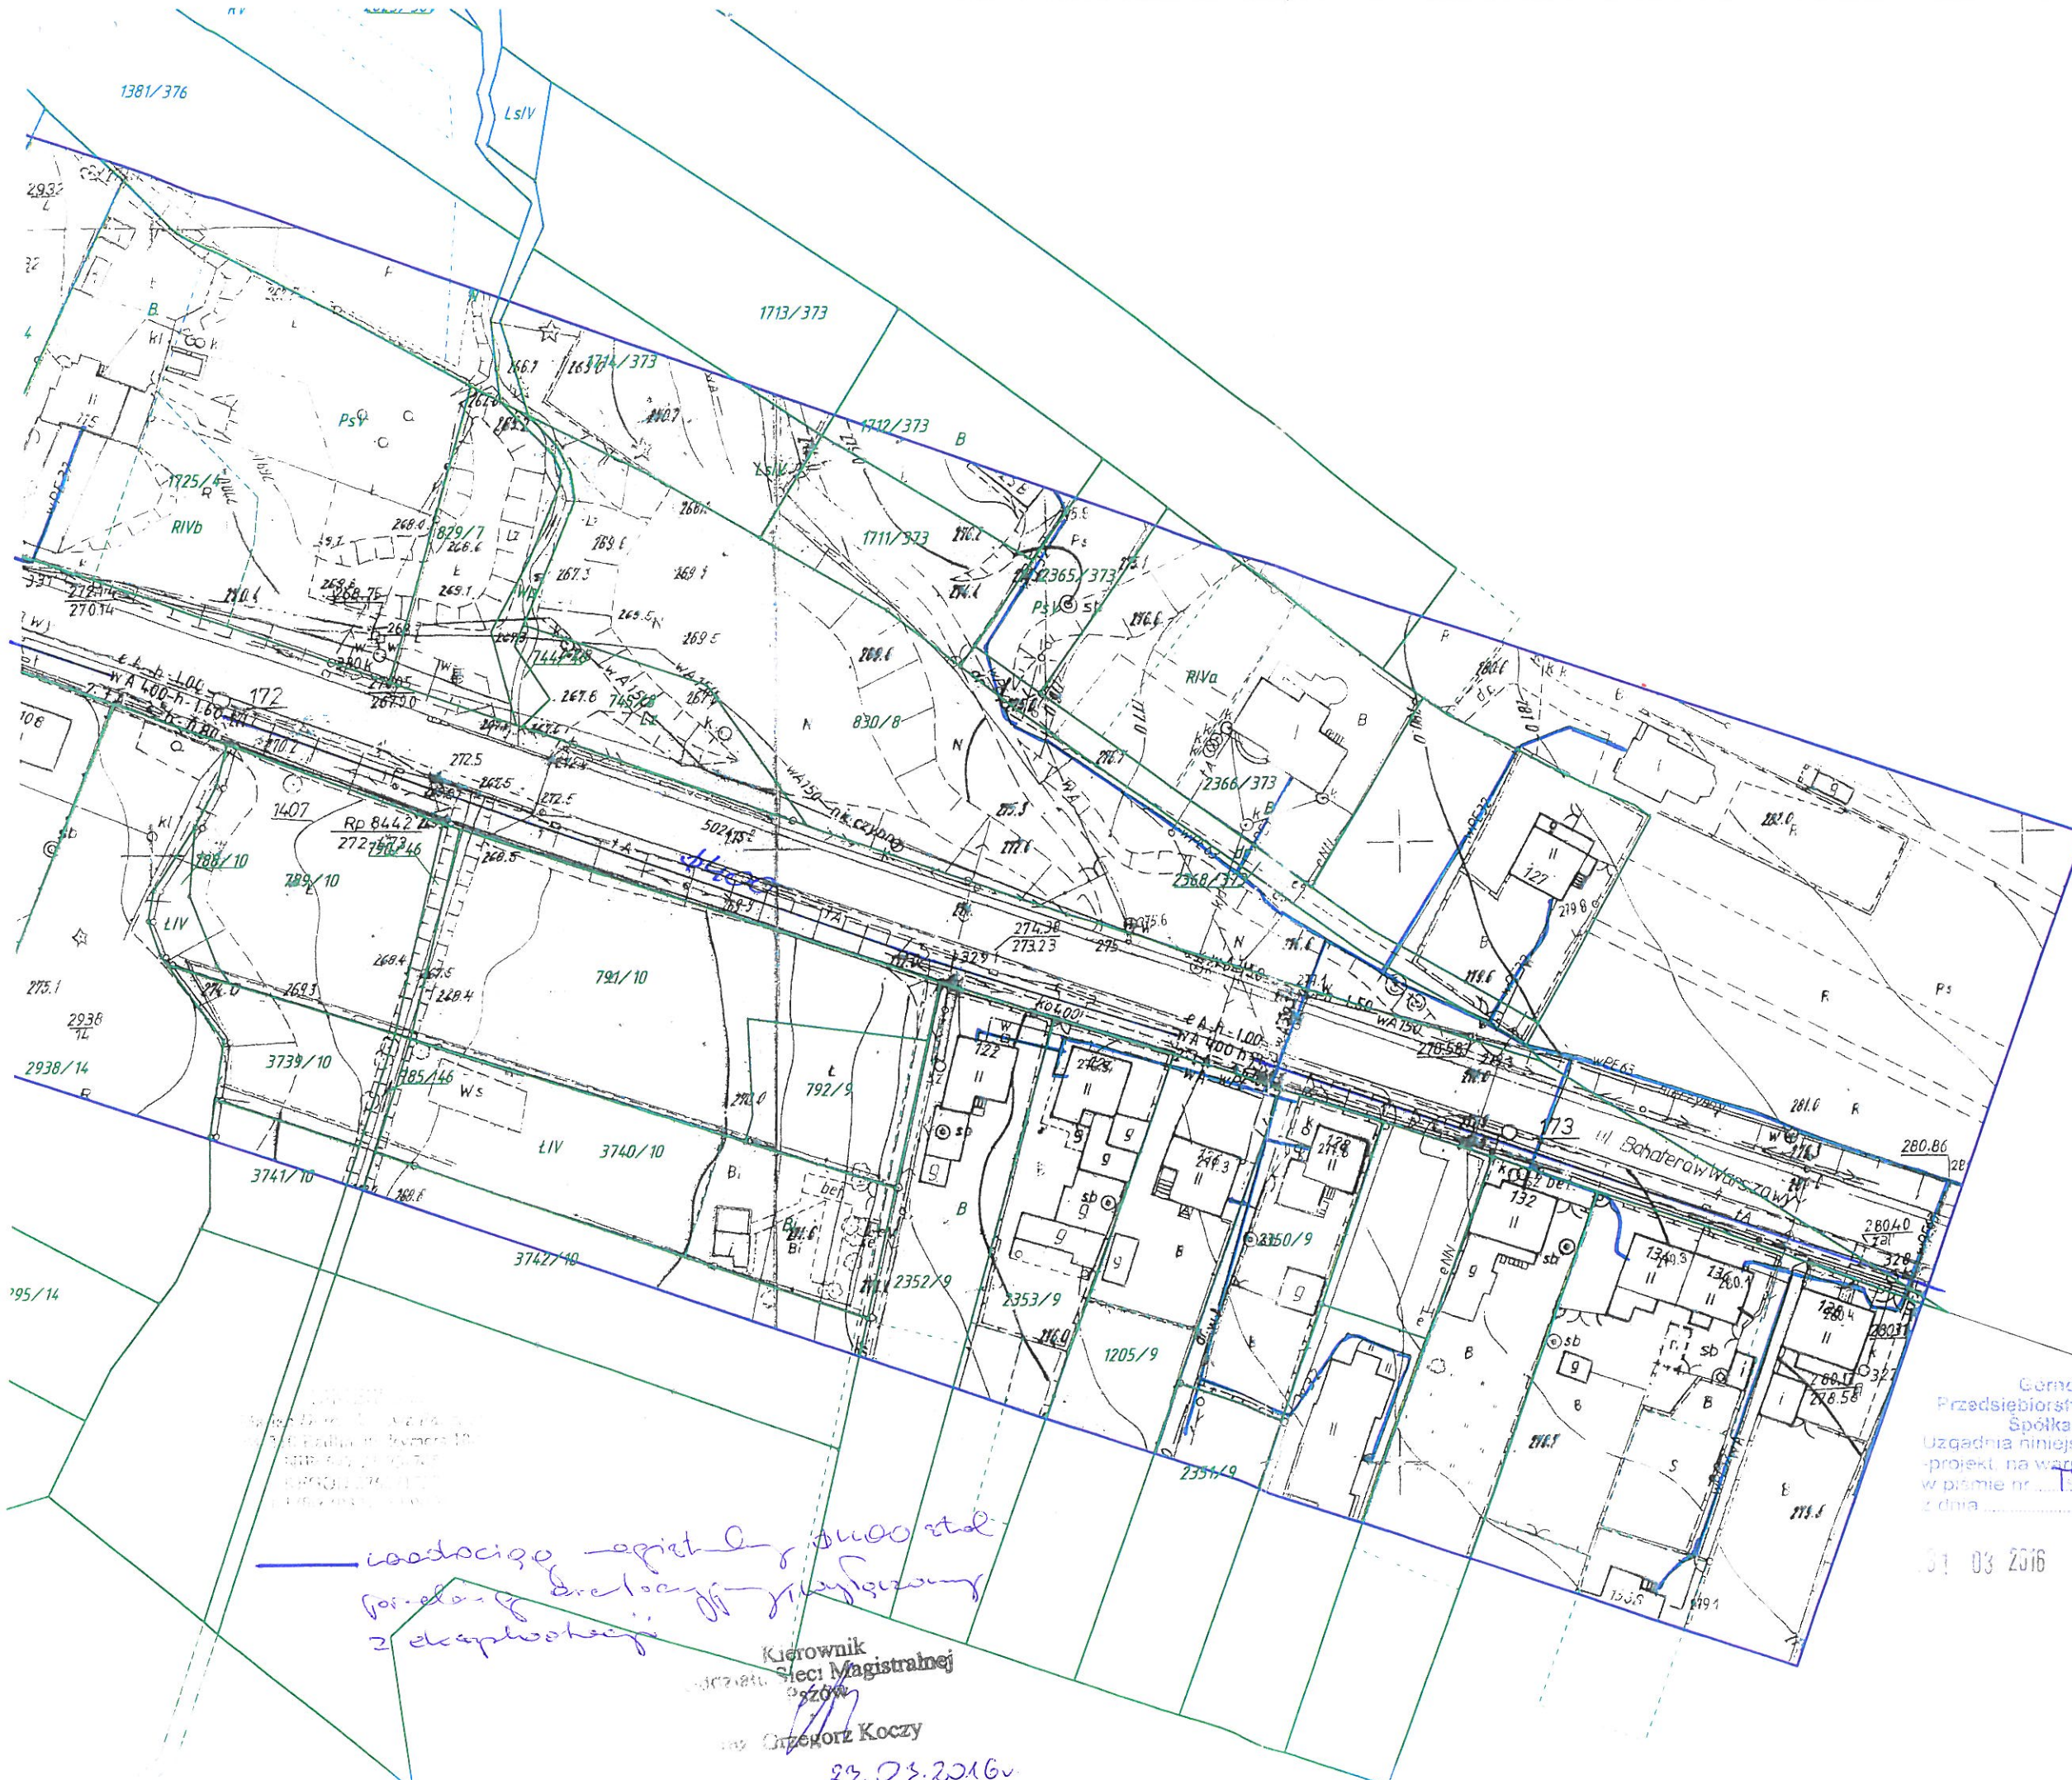


Wodociąg - projekt, 1000 stł

Kierownik
Sieci Magistralnej
mgr inż. Grzegorz Koczy
29.03.2016

Gomosiłskie
Przedsiębiorstwo Wodociągów
Spółka Akcyjna
Uzgodnia niniejszym lokalizację
projekt, na warunkach podanych
w piśmie nr 15/1860/1114/2016
z dnia 03.03.2016

mgr inż. Grzegorz Koczy

Rydultowy

Gomółskie
Przedsiębiorstwo Wodociągów
Spółka Akcyjna
Zgodnie niniejszym projektem
projekt, na warunkach podanych
w planie nr TS/1860/11.14/2016
z dnia 31.03.2016

Komora
technologiczna


Wodociąg naziemny dno
stal, przedsięwzięcie

Wodociąg naziemny dno stal
przedsięwzięcie informacja
z eksploatacji.

Kierownik
Oddziału Sieci Magistralnej

inż. Grzegorz Koczy

23.03.2016

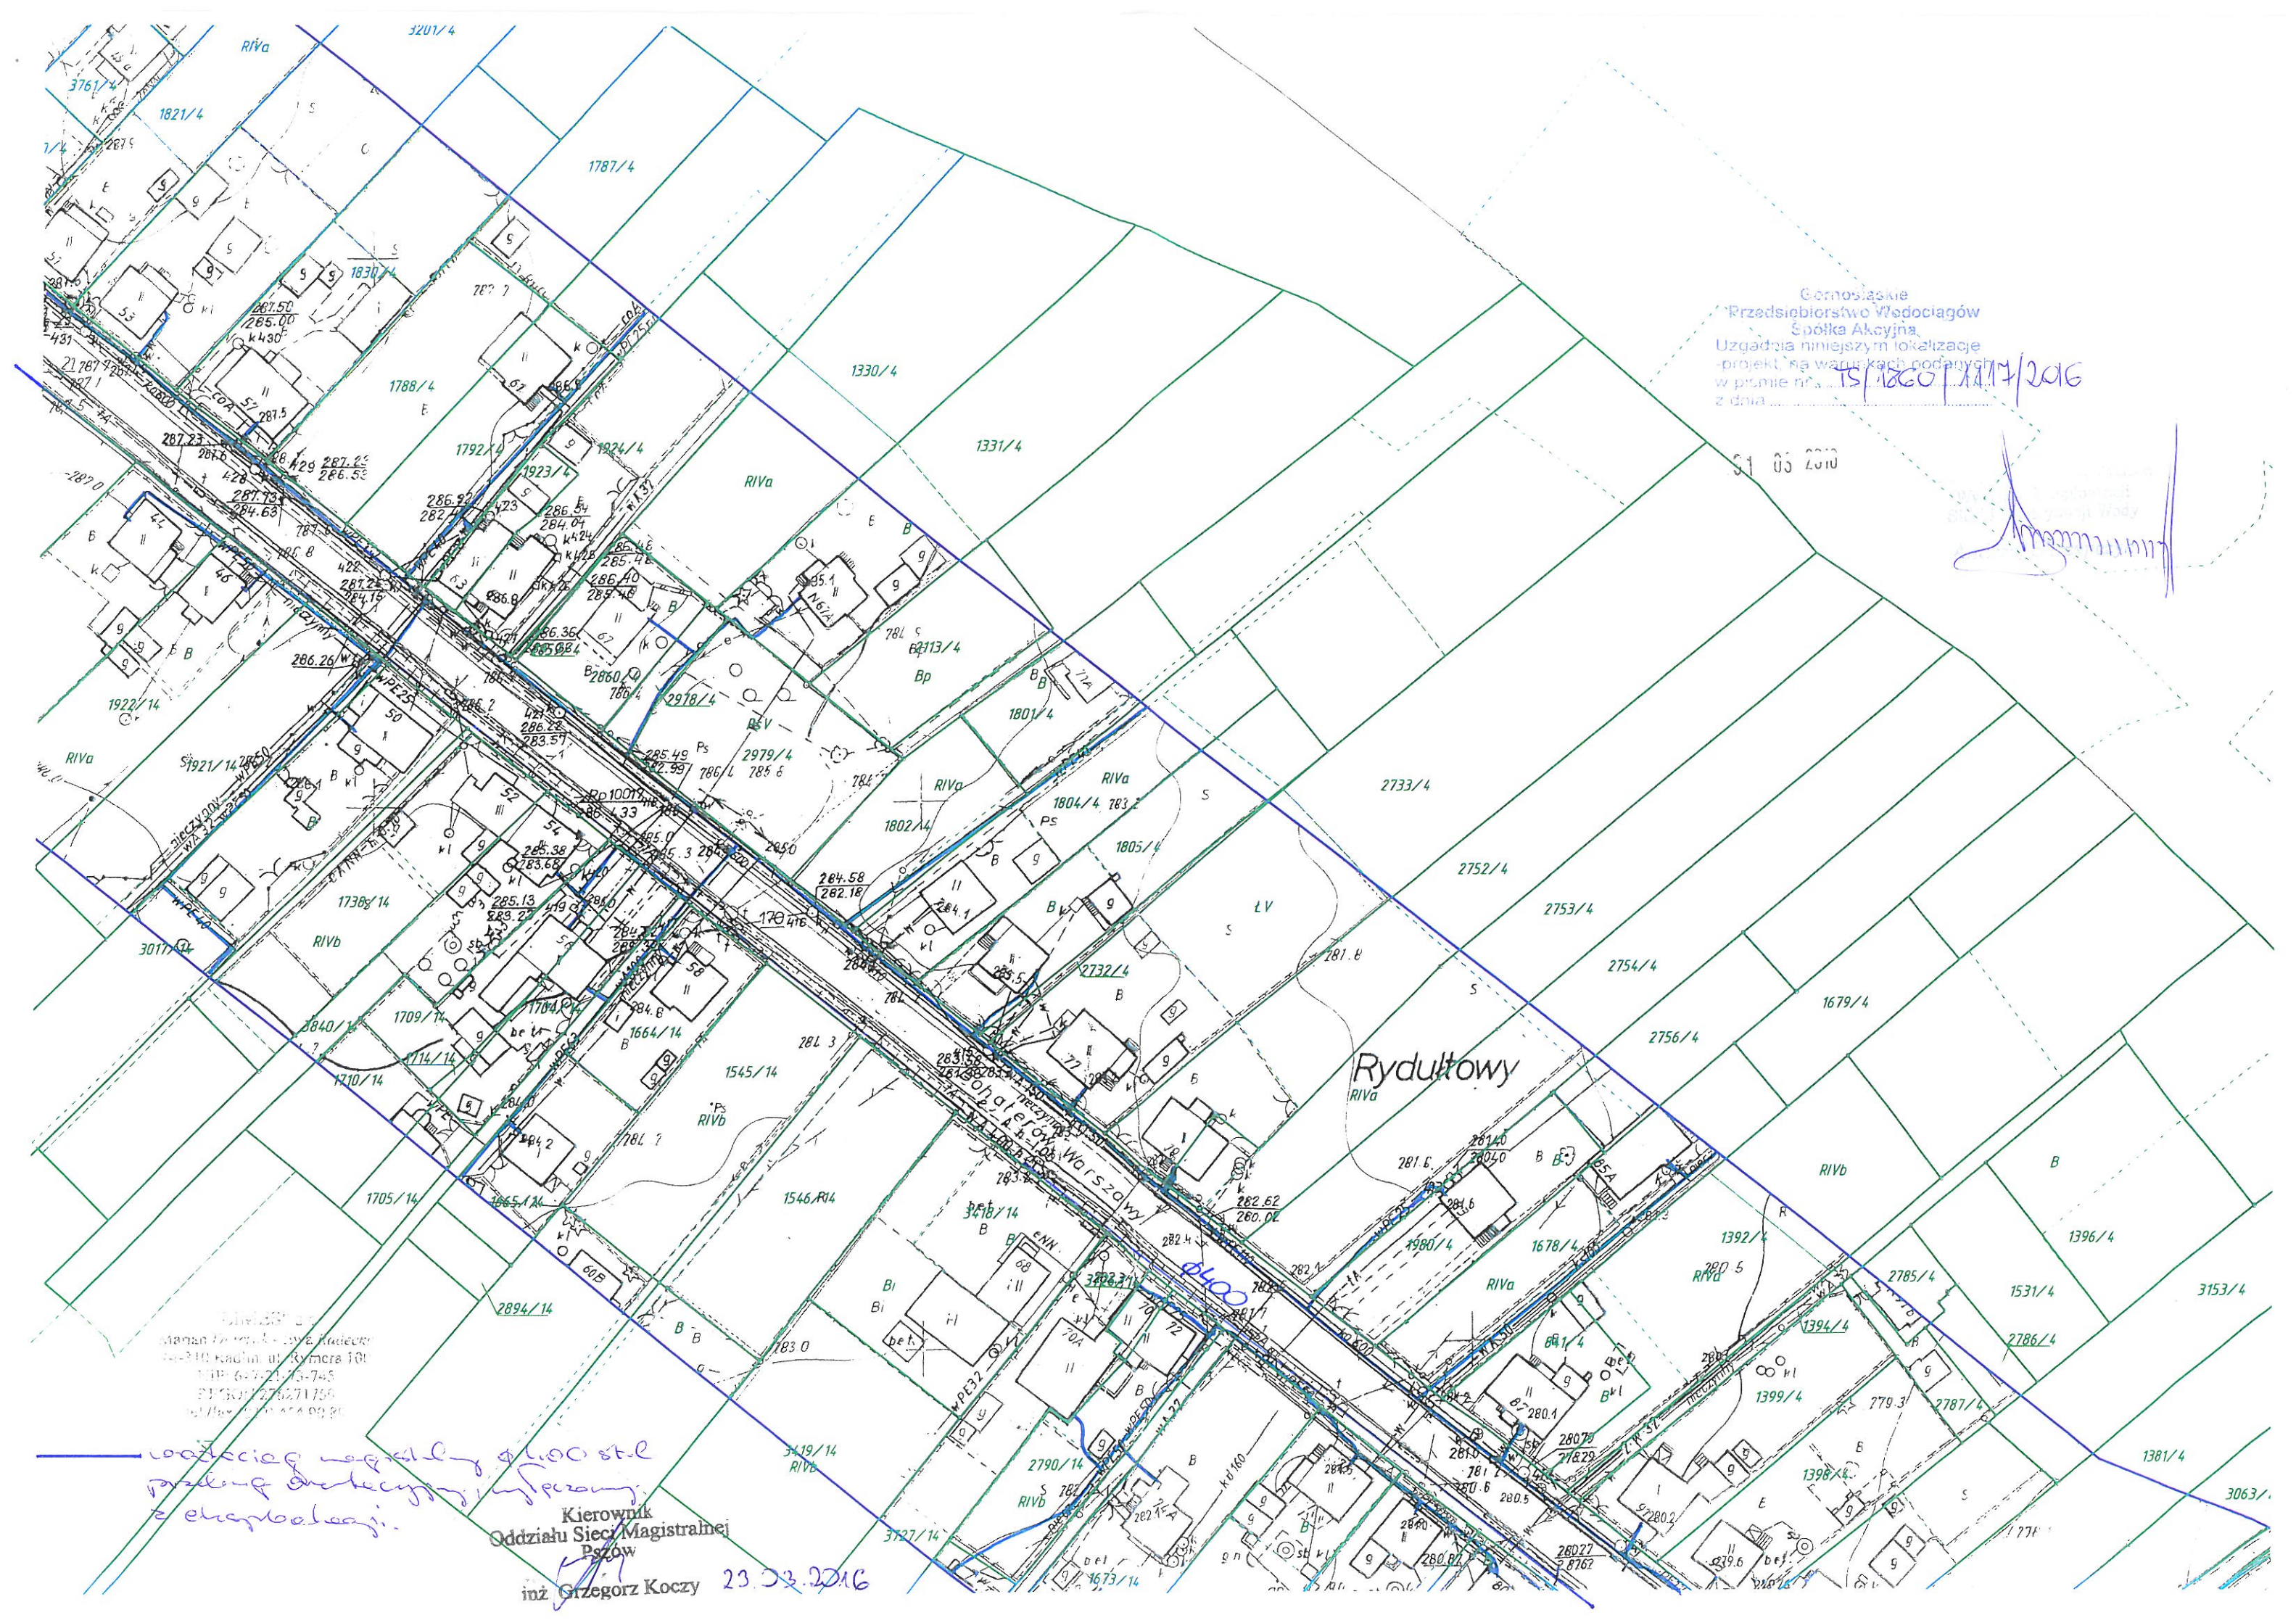

TS/1860/1117/2016

1502



mgr **Grzegorz Koczy** 23.03.2016

Gonowickie
Przedsiębiorstwo Wodociągów
Spółka Akcyjna
Uzgodnia niniejszym lokalizację
projektu, na warunkach podanych
w piśmie nr 15/1860/1117/2016
z dnia 31.03.2016

31.03.2016

[Signature]

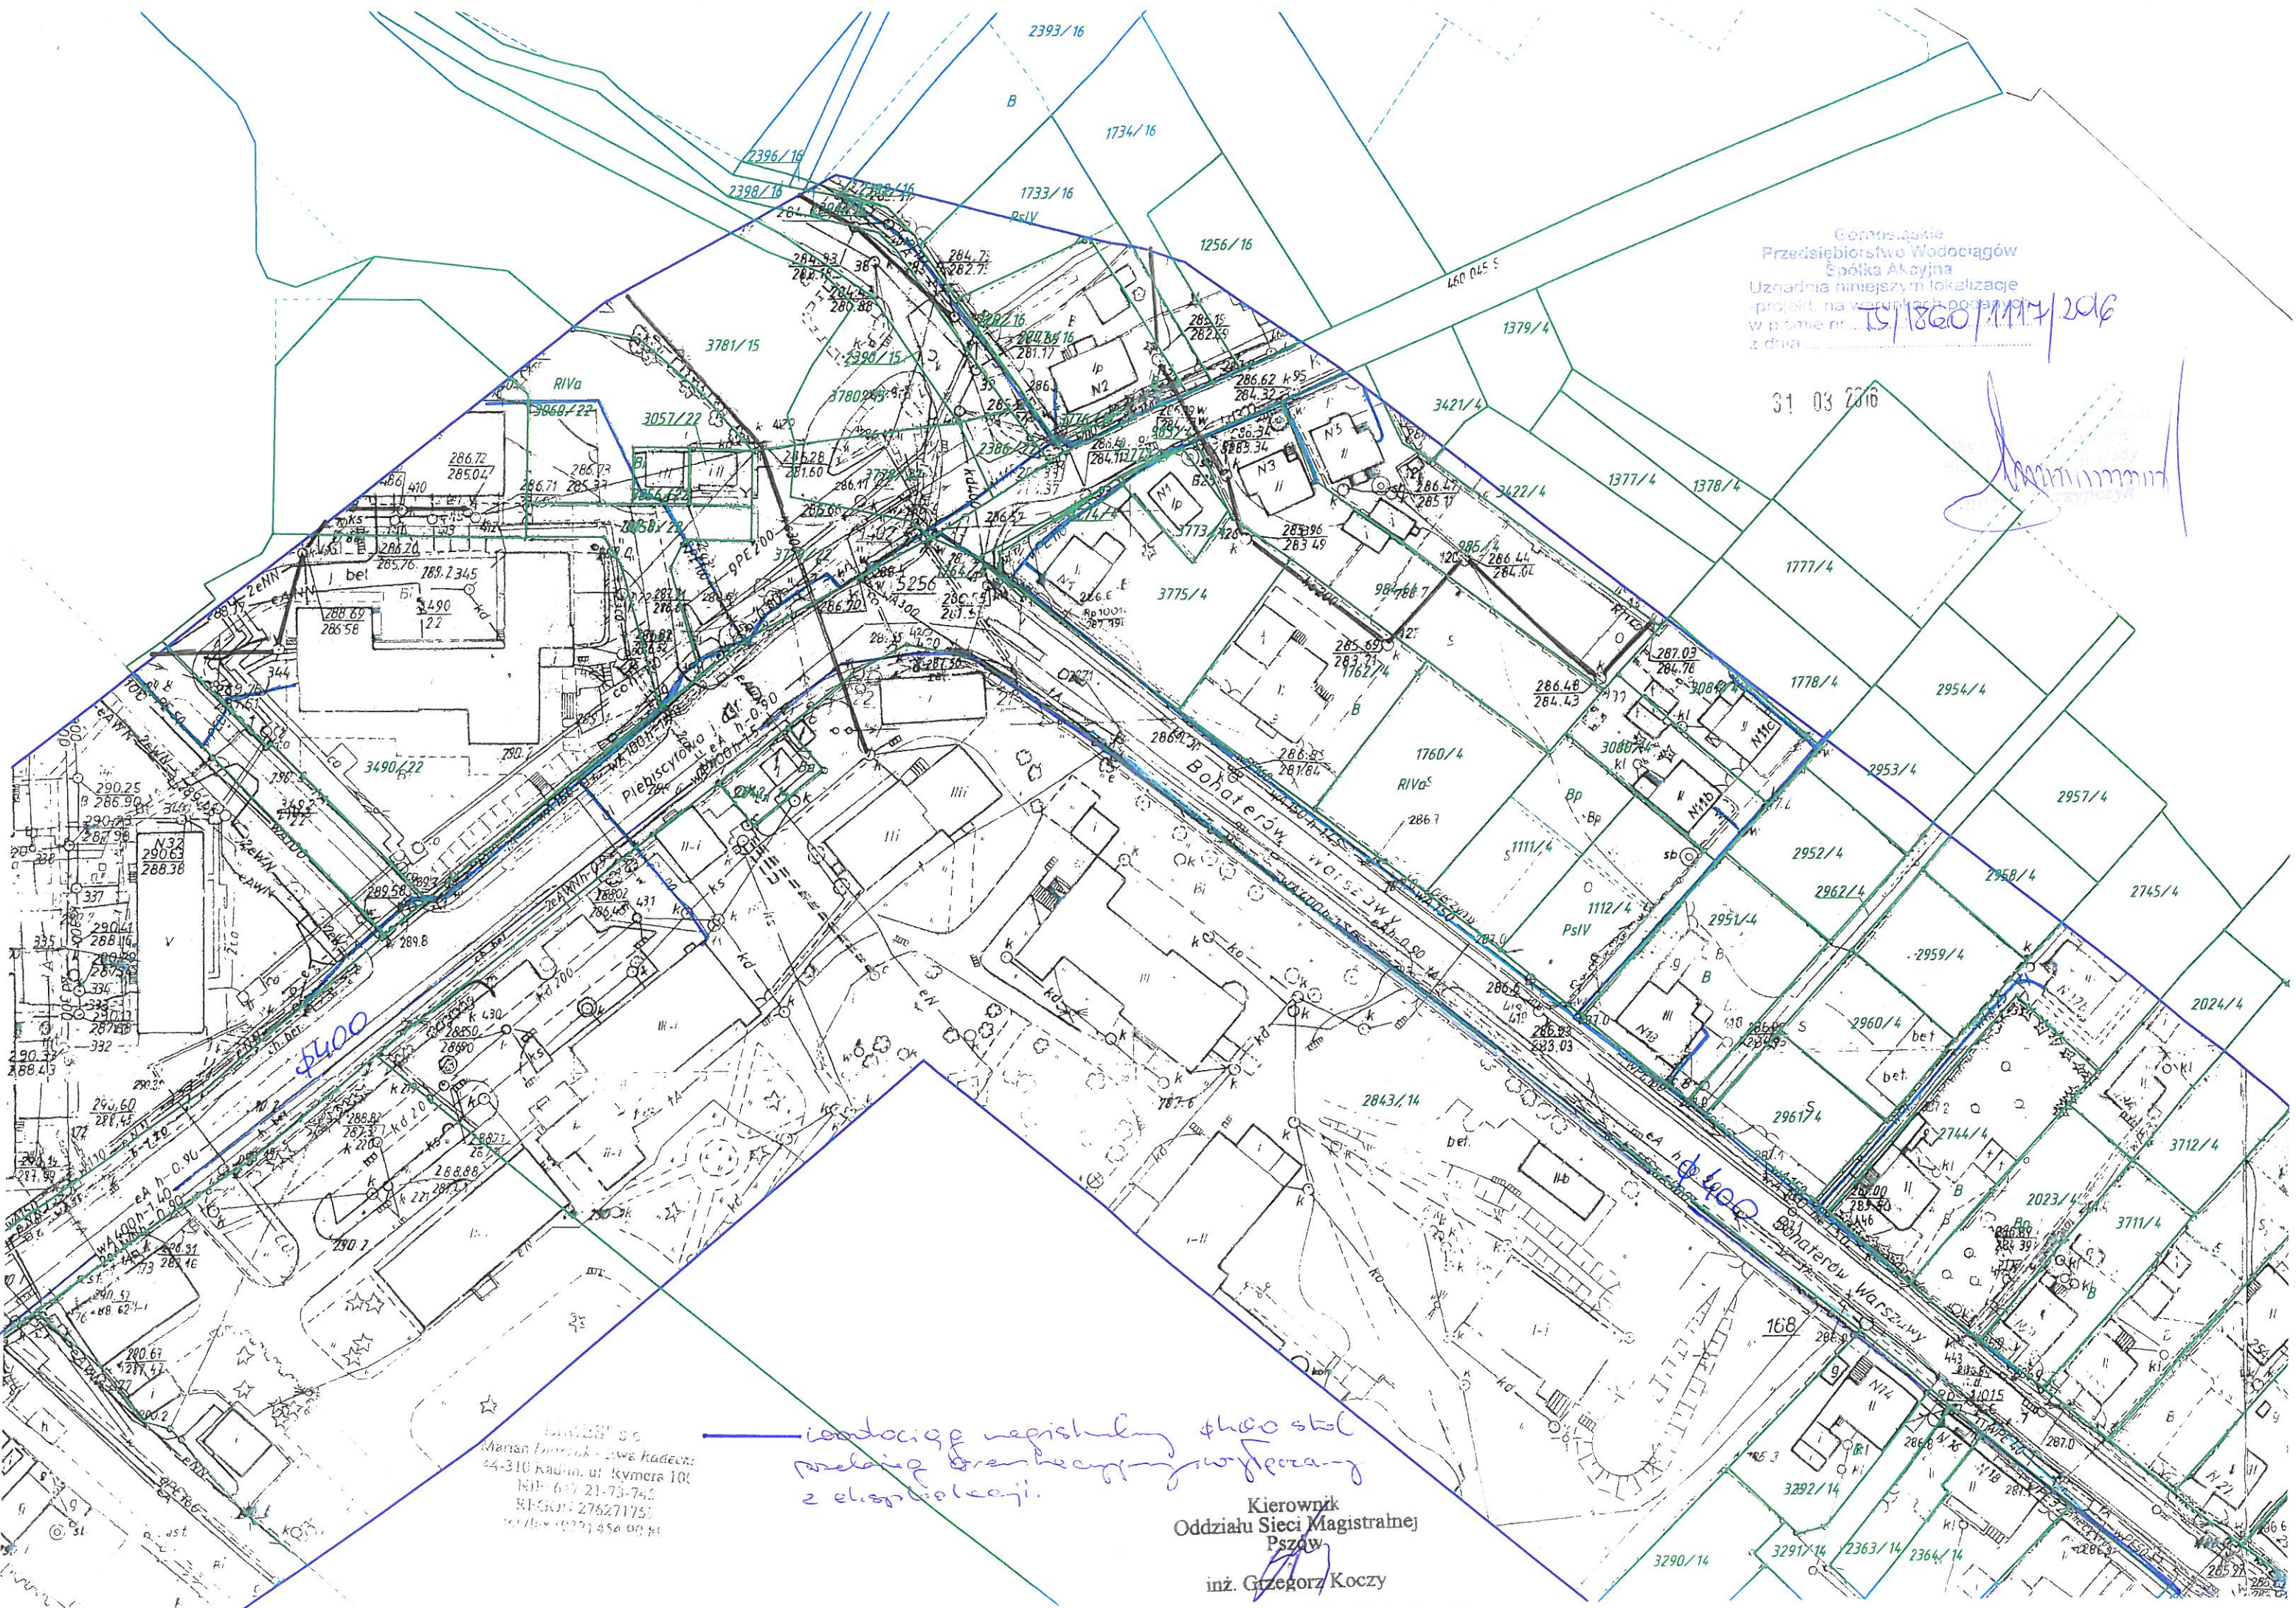

WYKONANO
Marian Imreuk - zwa kadec
44-310 Kadzów, ul. Rymera 10
tel. 647 21-73-74
REGON 1476271175
tel. fax (022) 454 00 00

Wodociąg napishulny $\phi 400$ stal
miejscę brzochny wyczerpany
z elazn kolekcji.

Kierownik
Oddziału Sieci Magistralnej
Pszów
inż. Grzegorz Koczy

23.03.2016



Orange Polska
Hurt
Dostarczanie i Serwis Usług
Wydział Ewidencji i Zarządzania Danymi
o Infrastrukturze Katowice
ul. Francuska 101, 40-506 Katowice
tel.: 32 607 70 22 fax.: 32 396 64 81

"LIMES" S.C.
Marian Durczok Ewa Radecka
ul. Rymera 100
44-310 Radlin

Katowice, 04 marzec 2016 r.

Numer pisma: TODDKA/AM.211-14353/2016

Temat: Aktualizacja przebiegu sieci teletechnicznej w miejscowości Rydułtowy ul. Bohaterów Warszawy.

Szanowni Państwo,

Orange Polska, Wydział Ewidencji i Zarządzania Danymi o Infrastrukturze Katowice w załączeniu przesyłamy plan sytuacyjny :

"z naniesionym orientacyjnym przebiegiem urządzeń telekomunikacyjnych".

W przypadku kolizji z urządzeniami telekomunikacyjnymi należy wystąpić o podanie warunków technicznych przebudowy lub zabezpieczenia istniejących urządzeń teletechnicznych przed uzyskaniem pozwolenia na budowę.

Projekt zabezpieczeń lub przebudowy wraz z planem zagospodarowania terenu uzgodnić i zatwierdzić w Wydziale Ewidencji i Zarządzania Danymi o Infrastrukturze Katowice.

Przed przystąpieniem do robót ziemnych należy wykonać przekopy kontrolne.

O terminie rozpoczęcia prac należy powiadomić z 14 dniowym wyprzedzeniem. Wniosek i szczegóły dotyczące prowadzenia nadzorów i odbiorów końcowych oraz cennik tych usług można znaleźć na stronie: www.orange.pl/wniosek nadzor.

W opracowaniu uwzględniono również urządzenia sieci dalekosiężnej.


Powyższe uzgodnienie jest ważne na okres 12 miesięcy.

Z poważaniem

Aneta Małkowska

Starszy Specjalista ds. Ewidencji i Zarządzania
Danymi o Infrastrukturze Katowice


Załącznik: 1 egz. pl. syt.szt.5

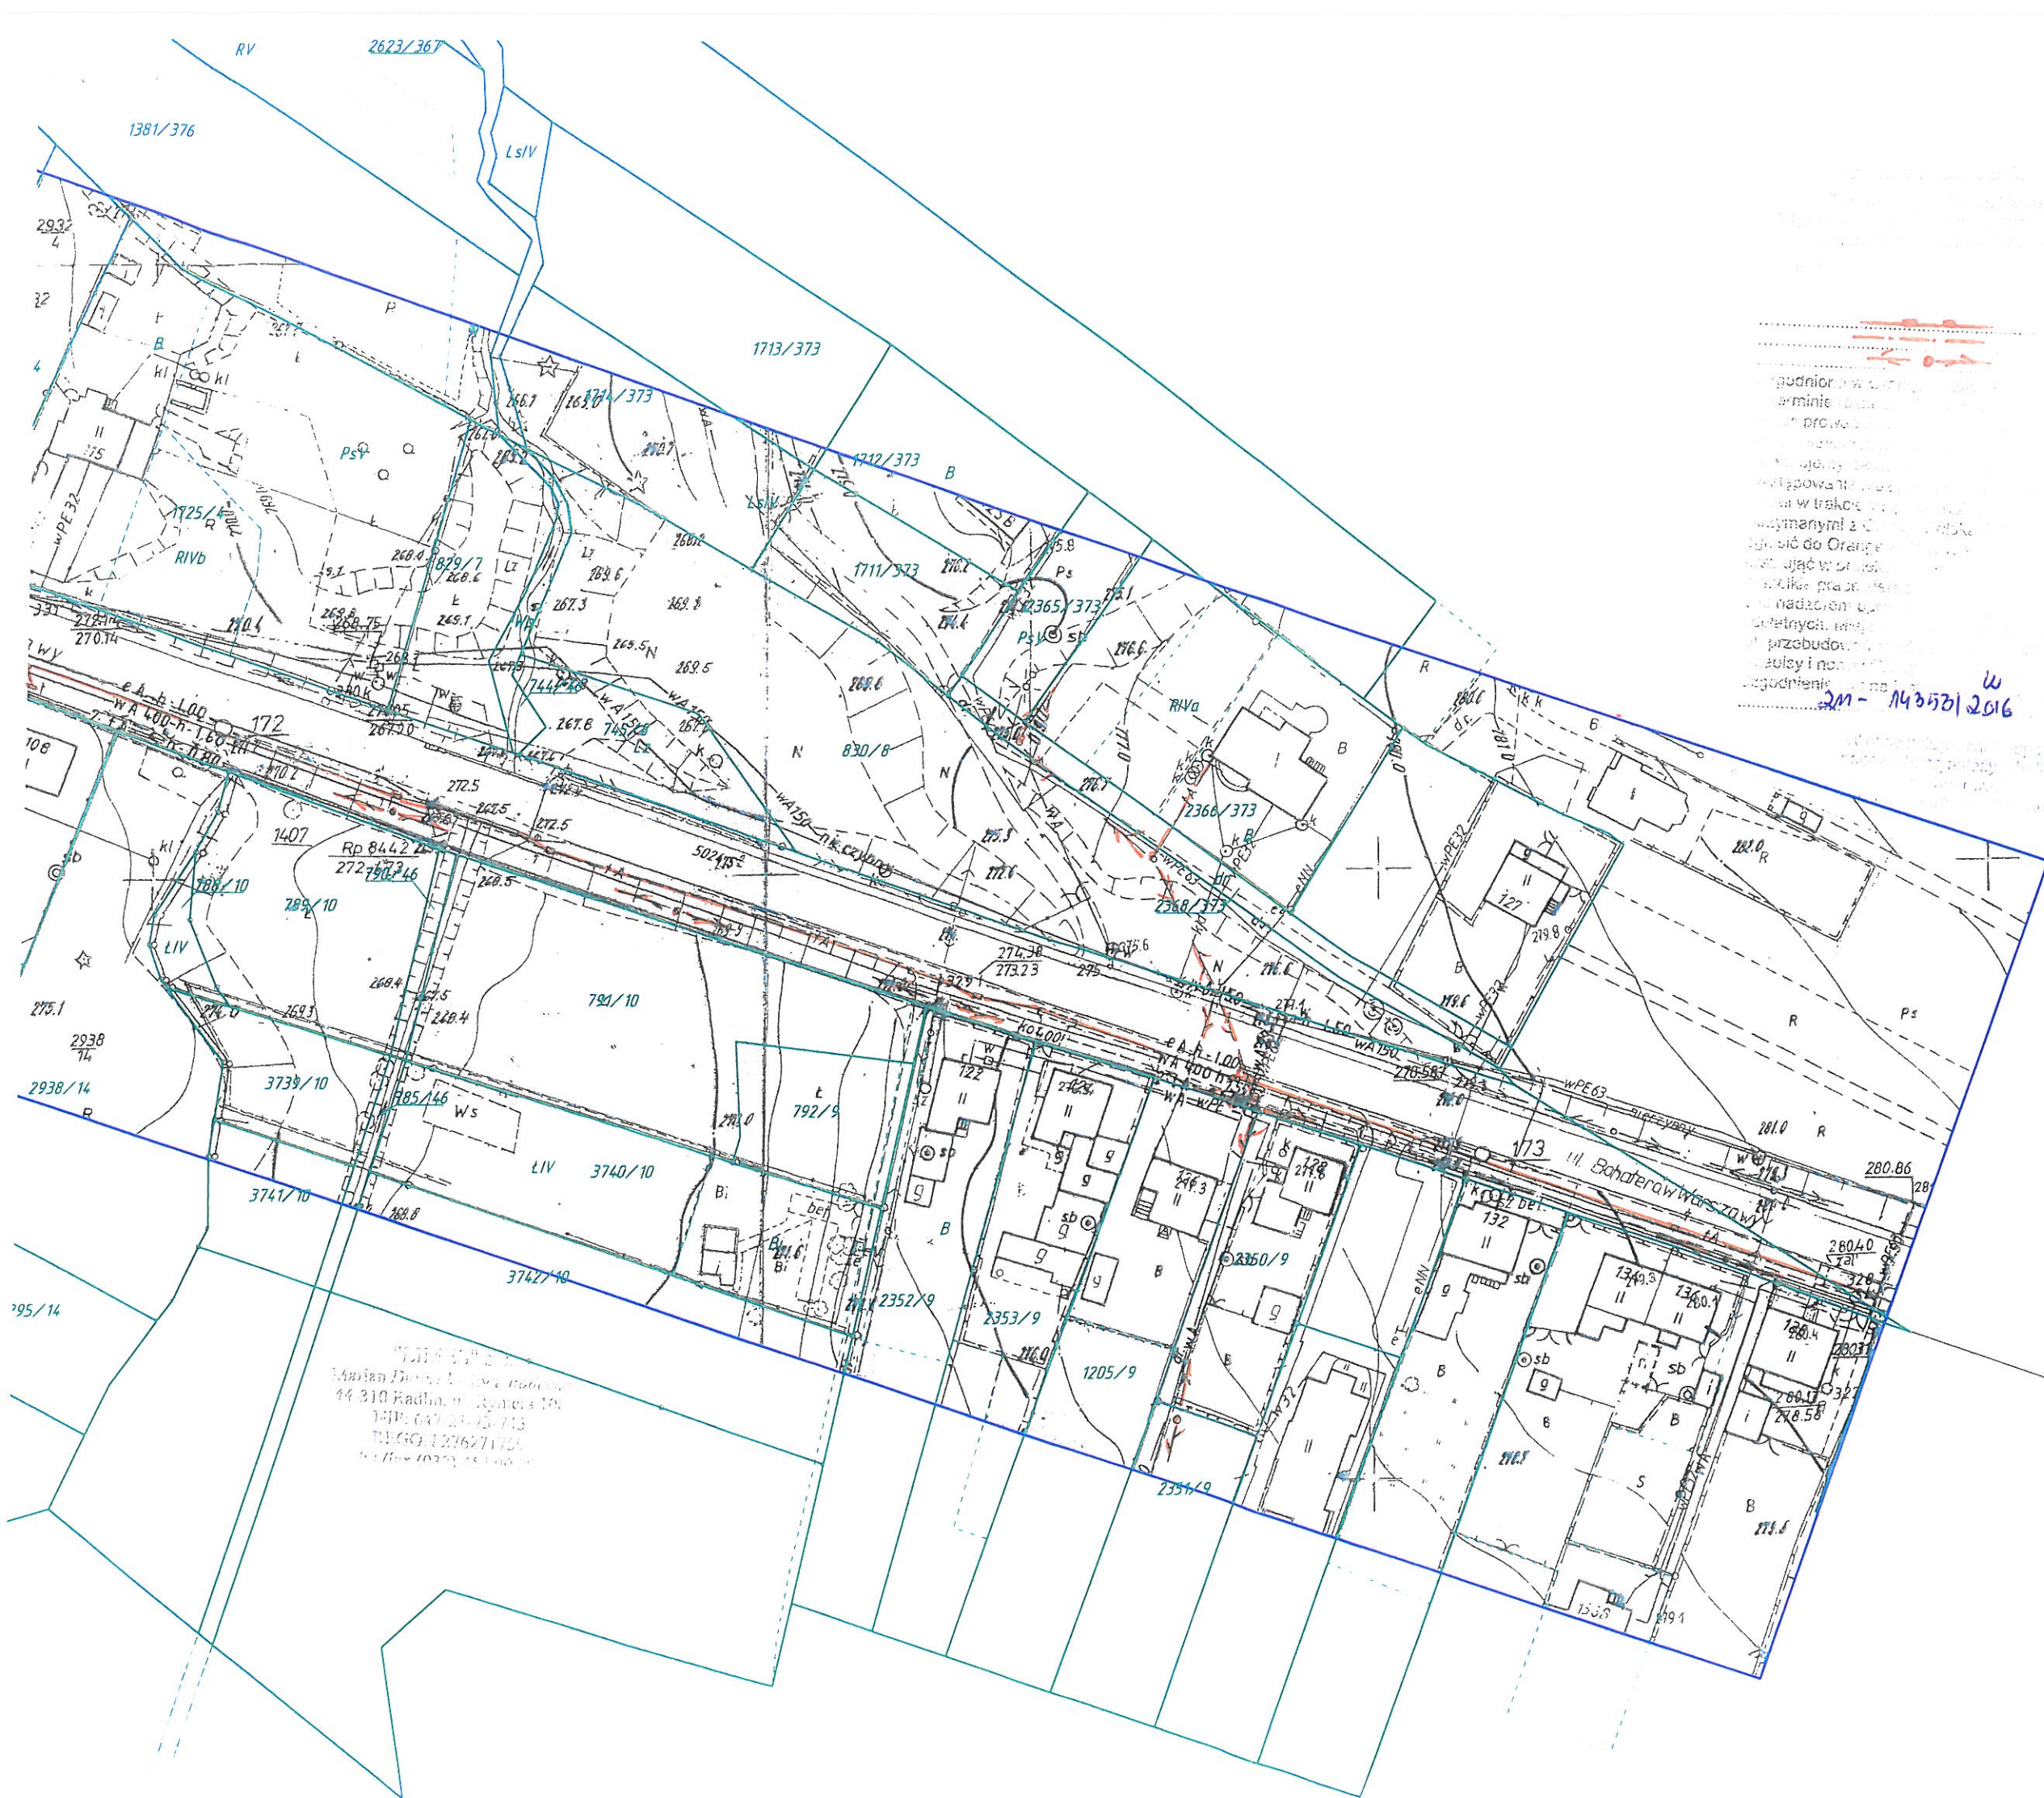

14

04.03.2016



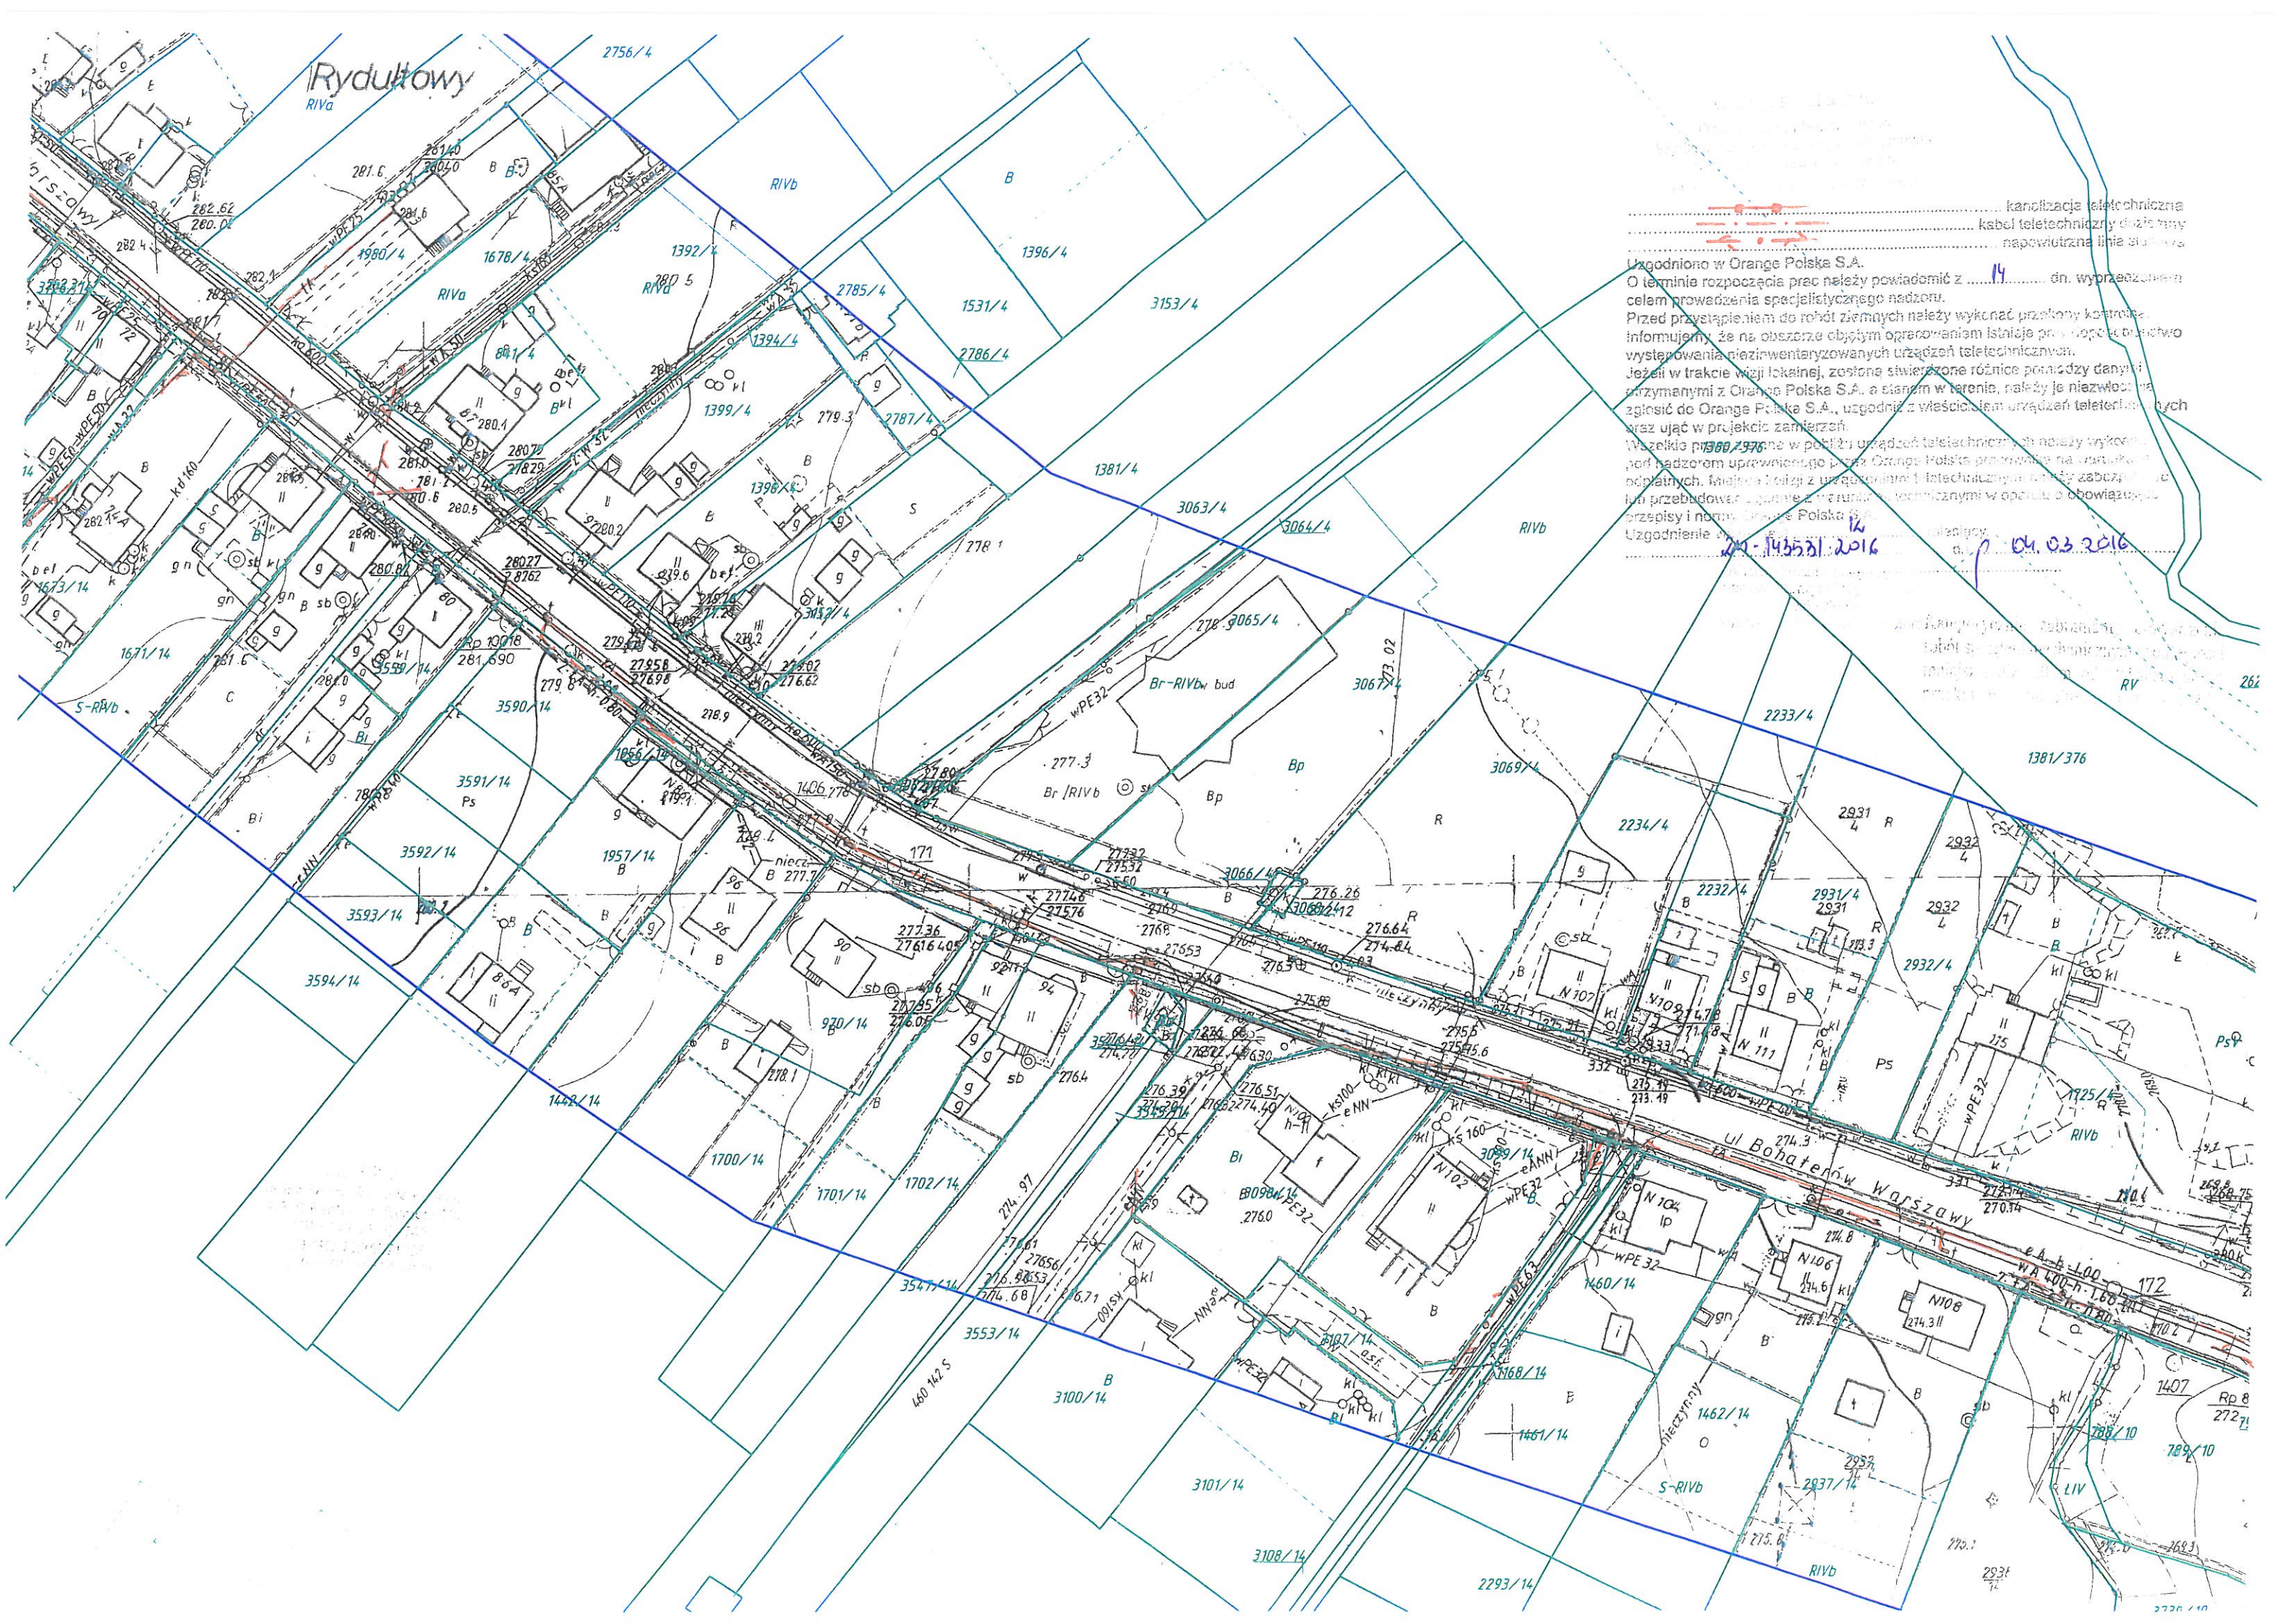



Rydułtowy

..... kanalizacja teletechniczna
..... kabel teletechniczny doziemny
..... napowietrzna linia słupowa

Uzgodniono w Orange Polska S.A.
O terminie rozpoczęcia prac należy powiadomić z 14 dn. wyprzedzeniem
celem prowadzenia specjalistycznego nadzoru.
Przed przystąpieniem do robót ziemnych należy wykonać przekony kontrolne
informujemy, że na obszarze objętym opracowaniem istnieje prawo do prowadzenia
występowania niezainwentaryzowanych urządzeń teletechnicznych.
Jeżeli w trakcie wizji lokalnej, zostaną stwierdzone różnice pomiędzy danymi
przymiarymi z Orange Polska S.A. a stanem w terenie, należy je niezwłocznie
zgłosić do Orange Polska S.A., uzgodnić z właścicielami urządzeń teletechnicznych
oraz ująć w projekcie zamierzeń.
Wszelkie prace w pobliżu urządzeń teletechnicznych należy wykonywać
pod nadzorem uprawnionego personelu Orange Polska S.A. prowadzone na warunkach
odpłatnych. Inne prace z urządzeniami teletechnicznymi należy zabezpieczyć
przed przebudową zgodnie z warunkami technicznymi w oparciu o obowiązujące
przepisy i normy Orange Polska S.A.
Uzgodnienie:
..... 14
..... 04.03.2016

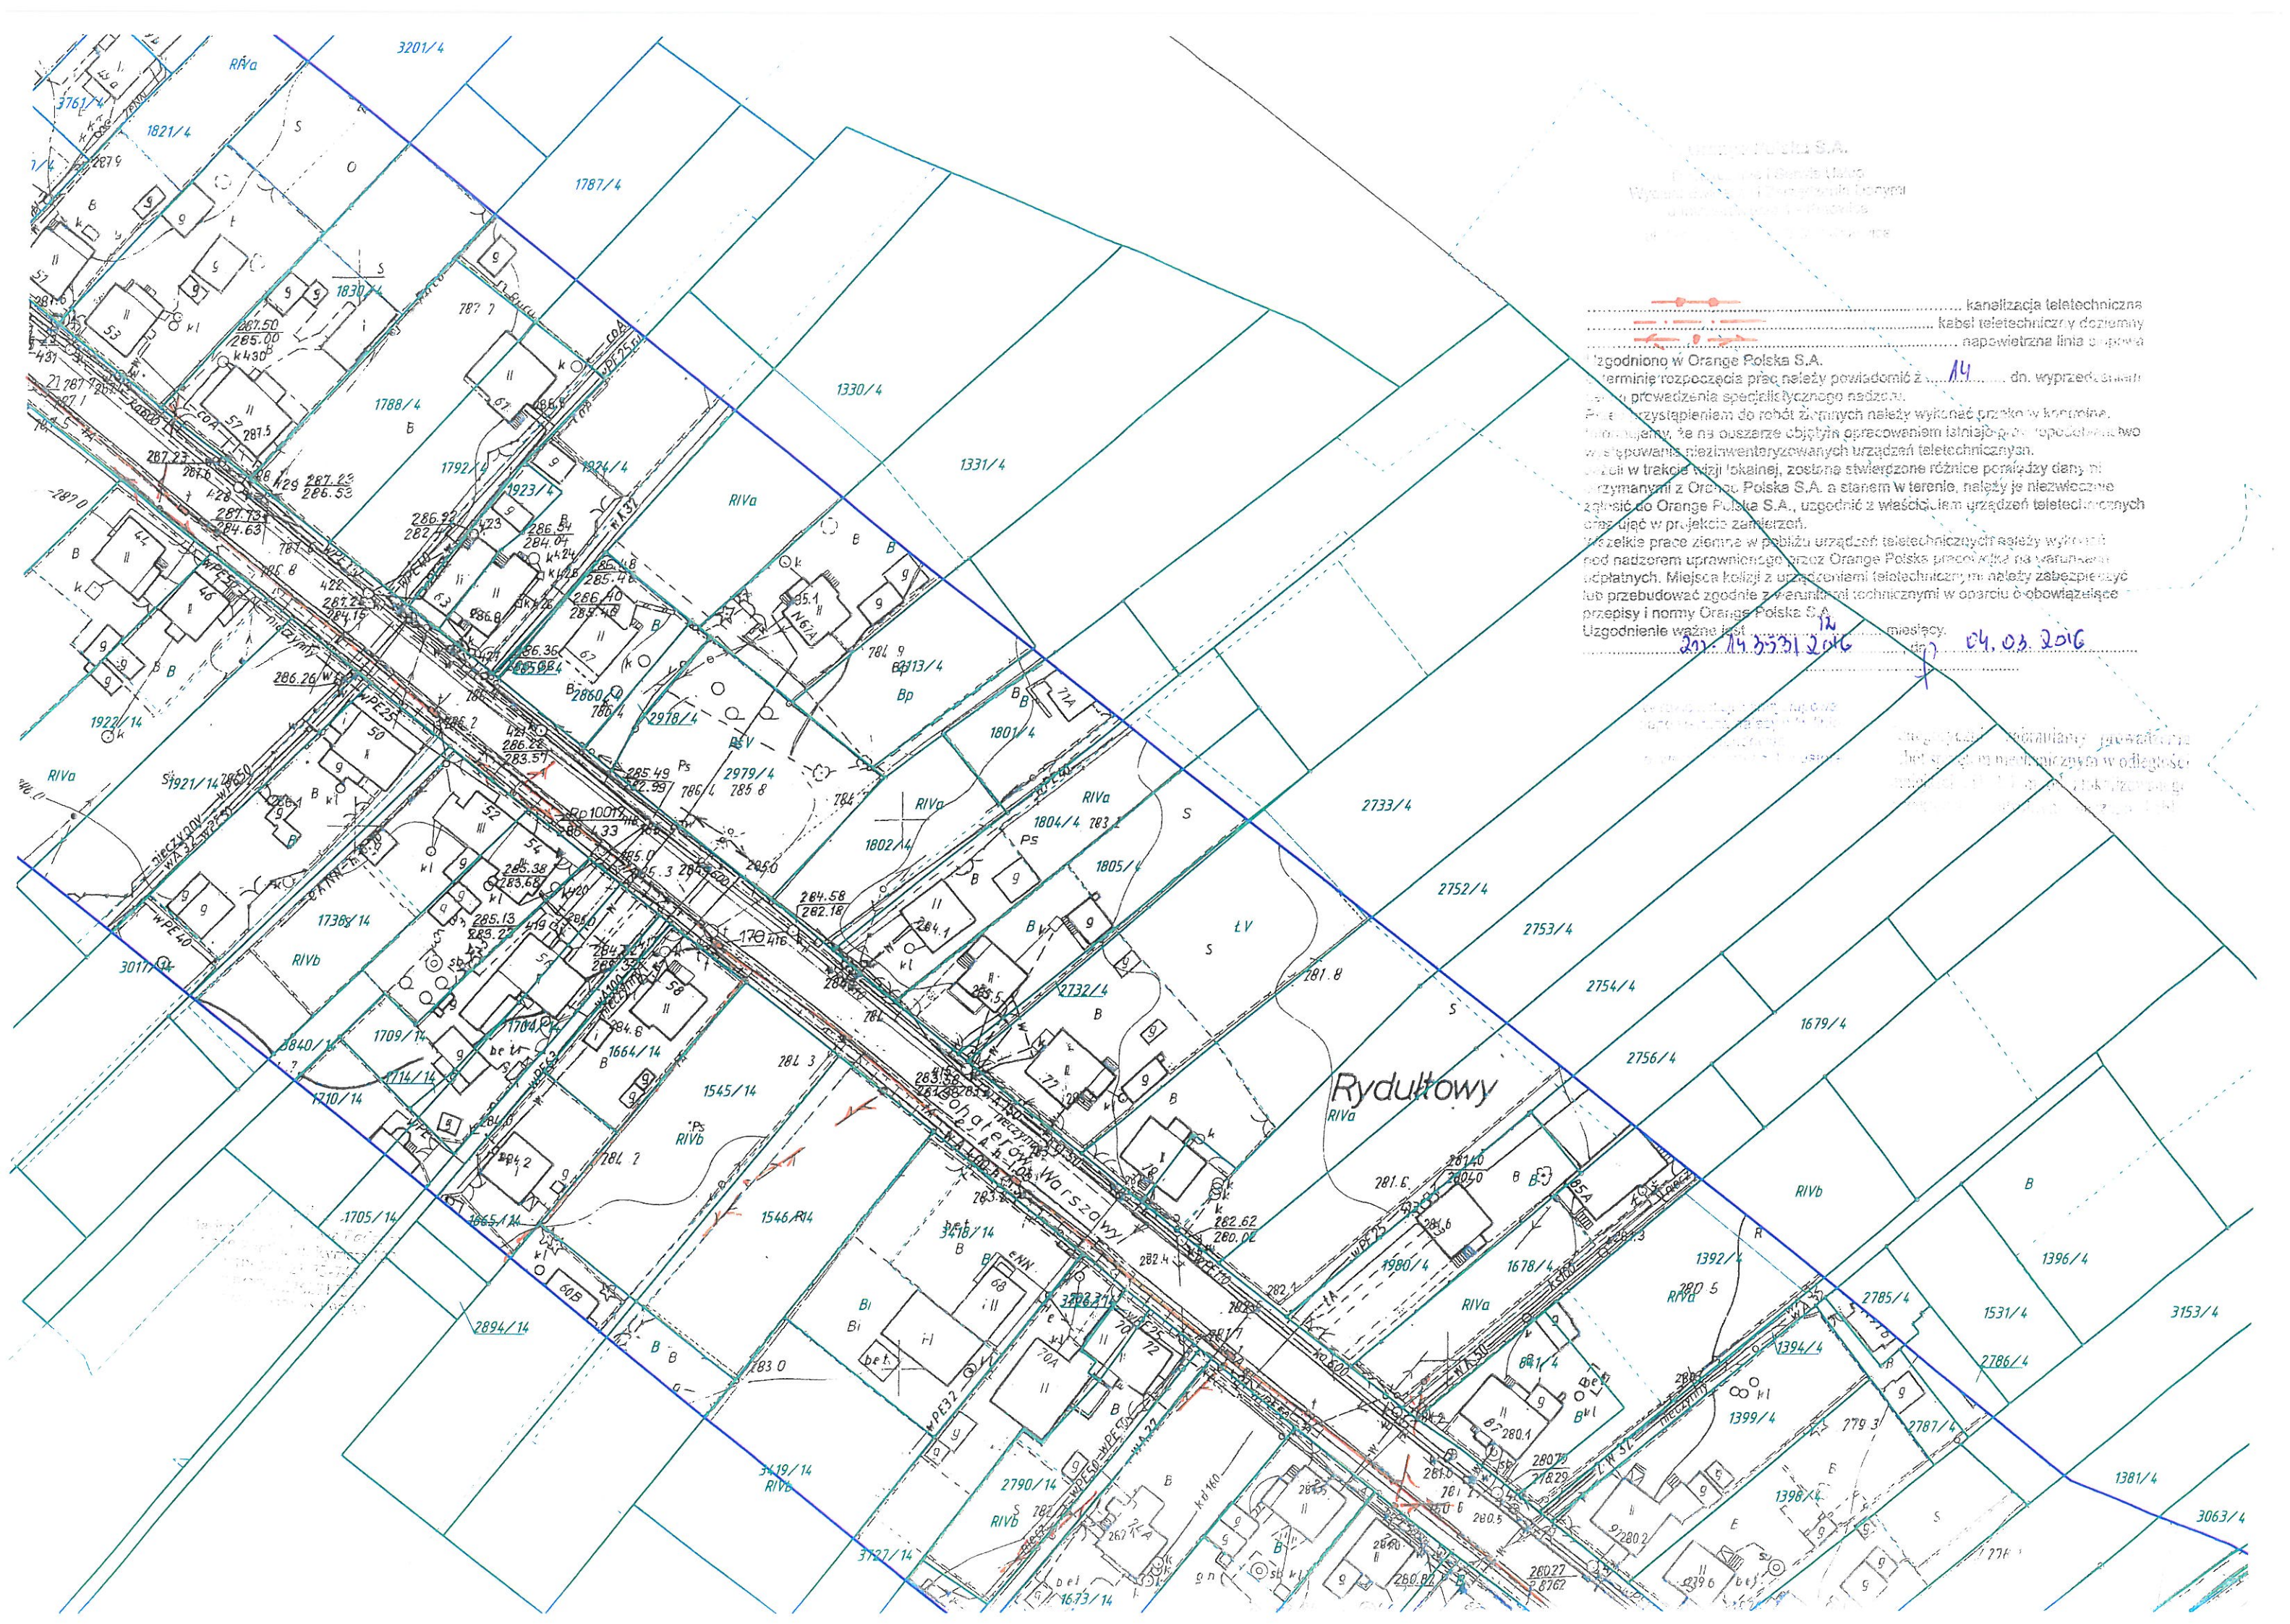

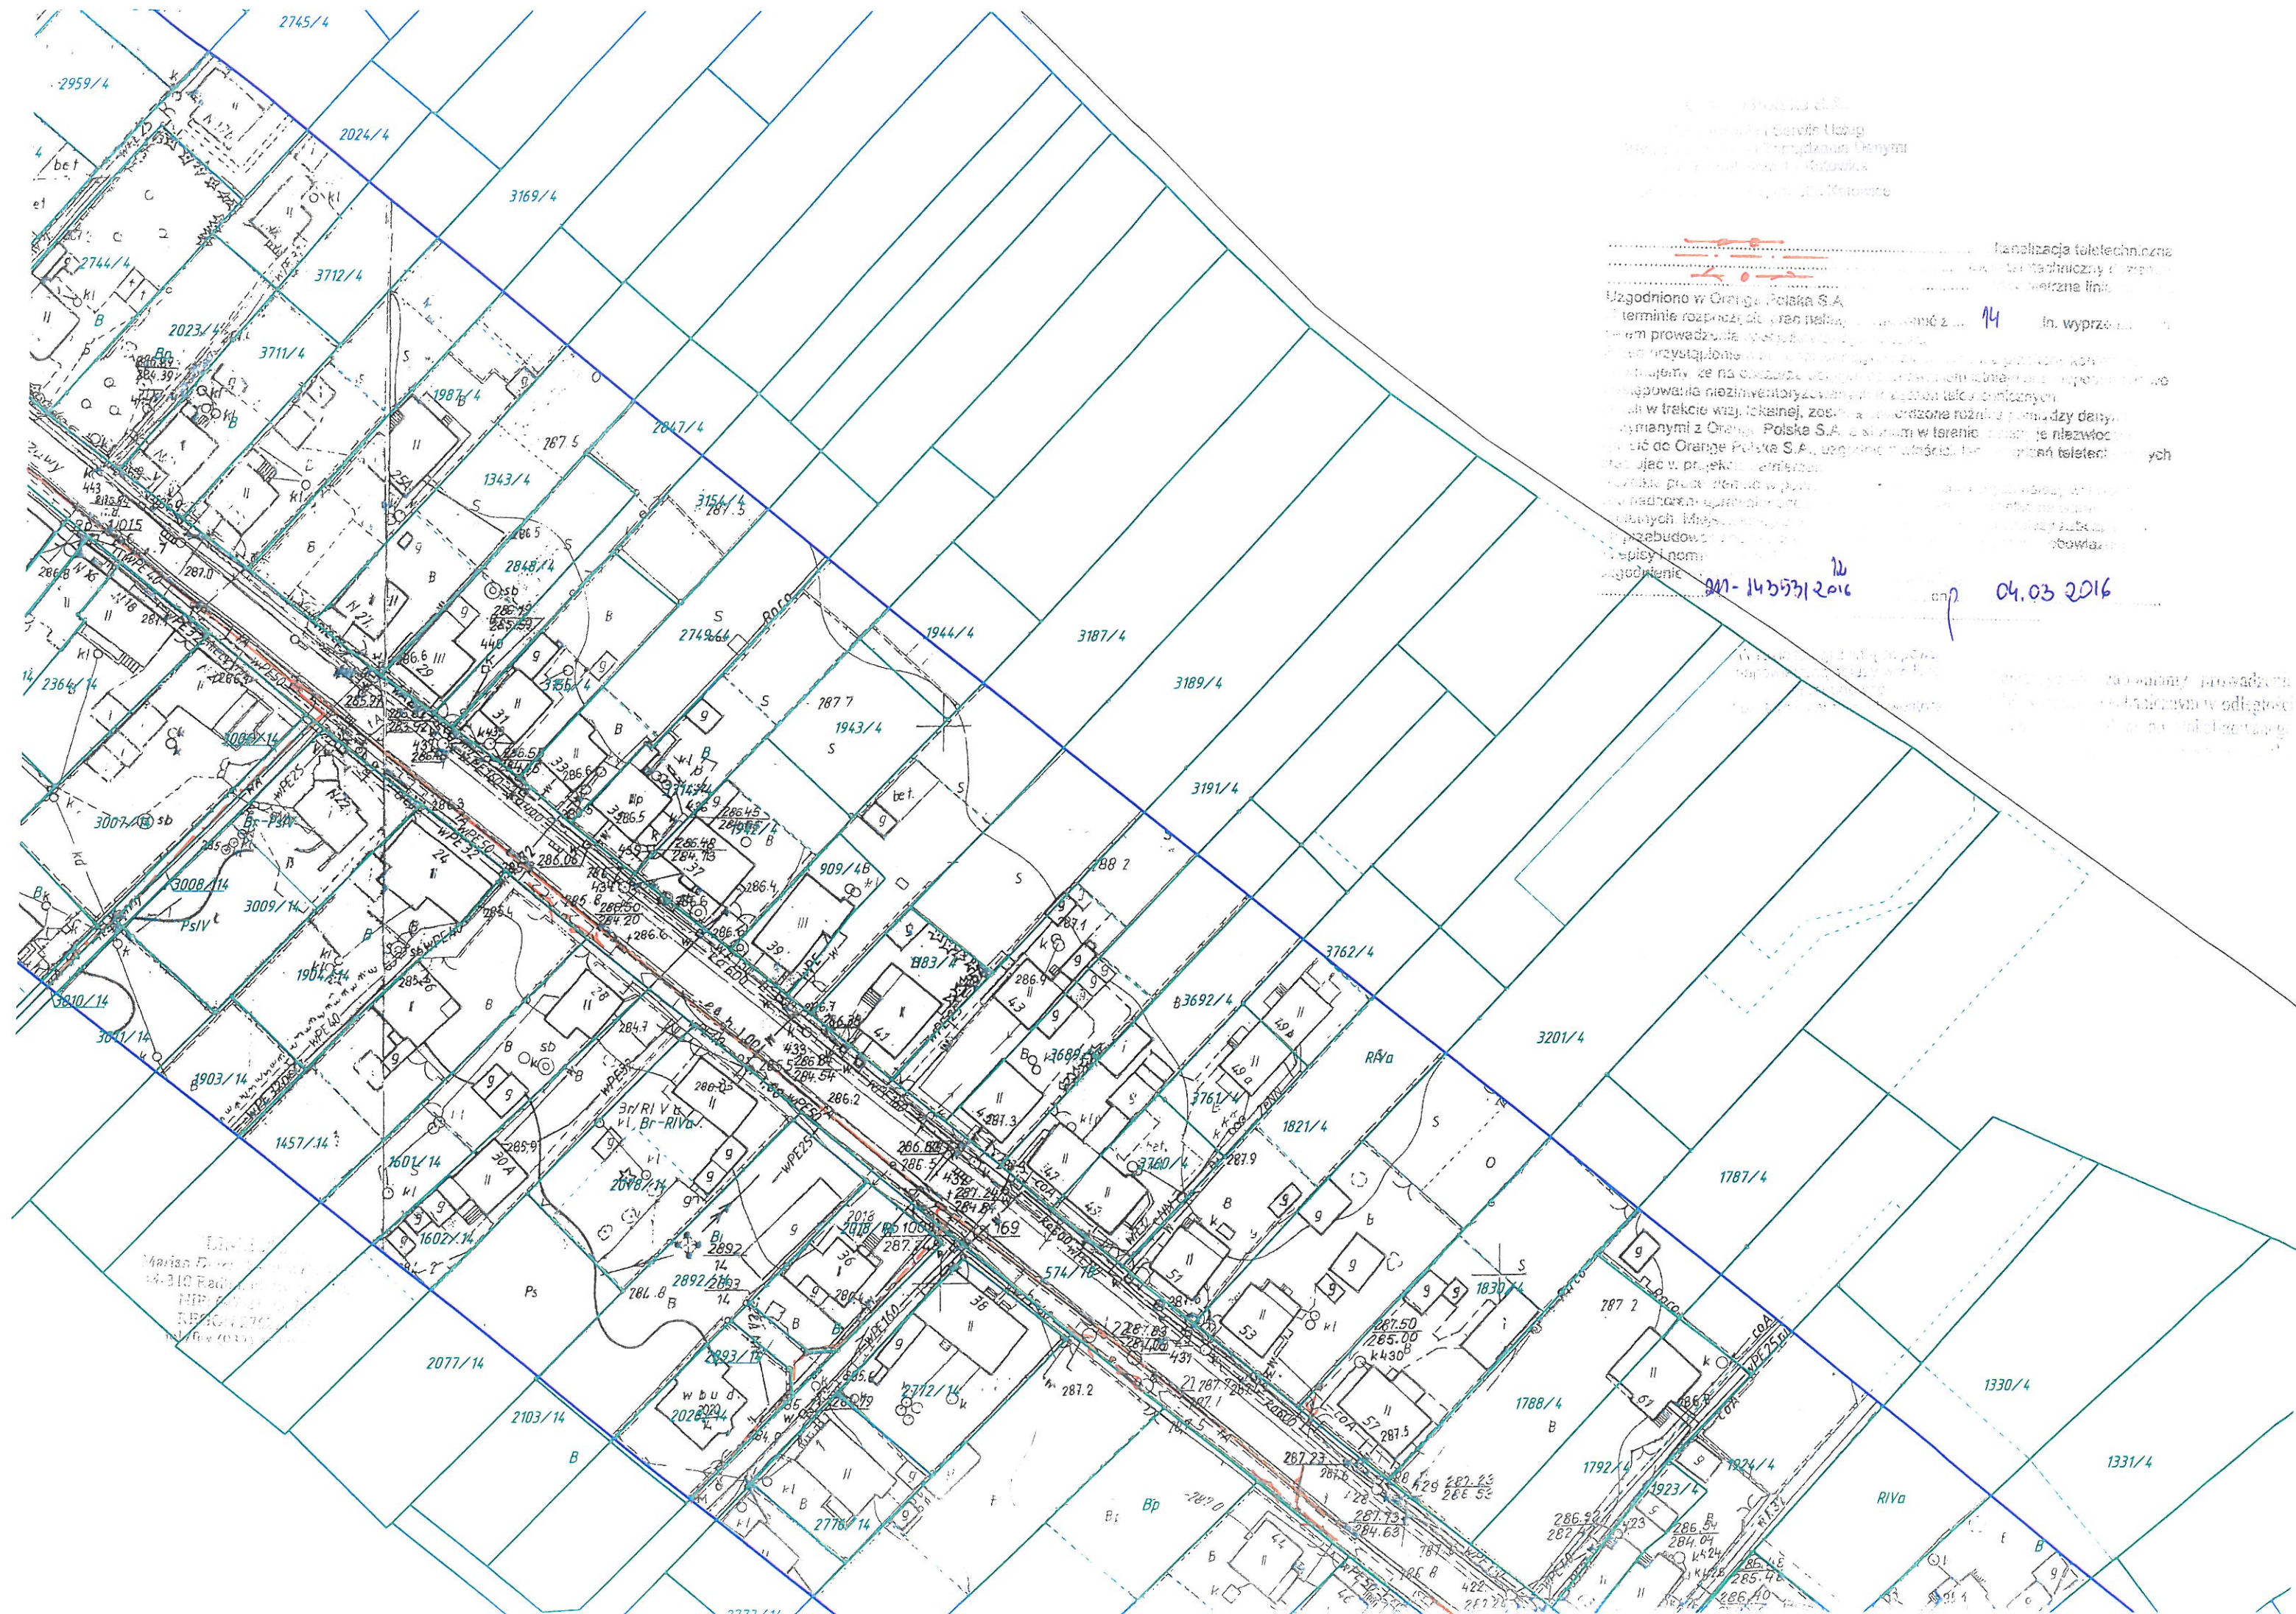

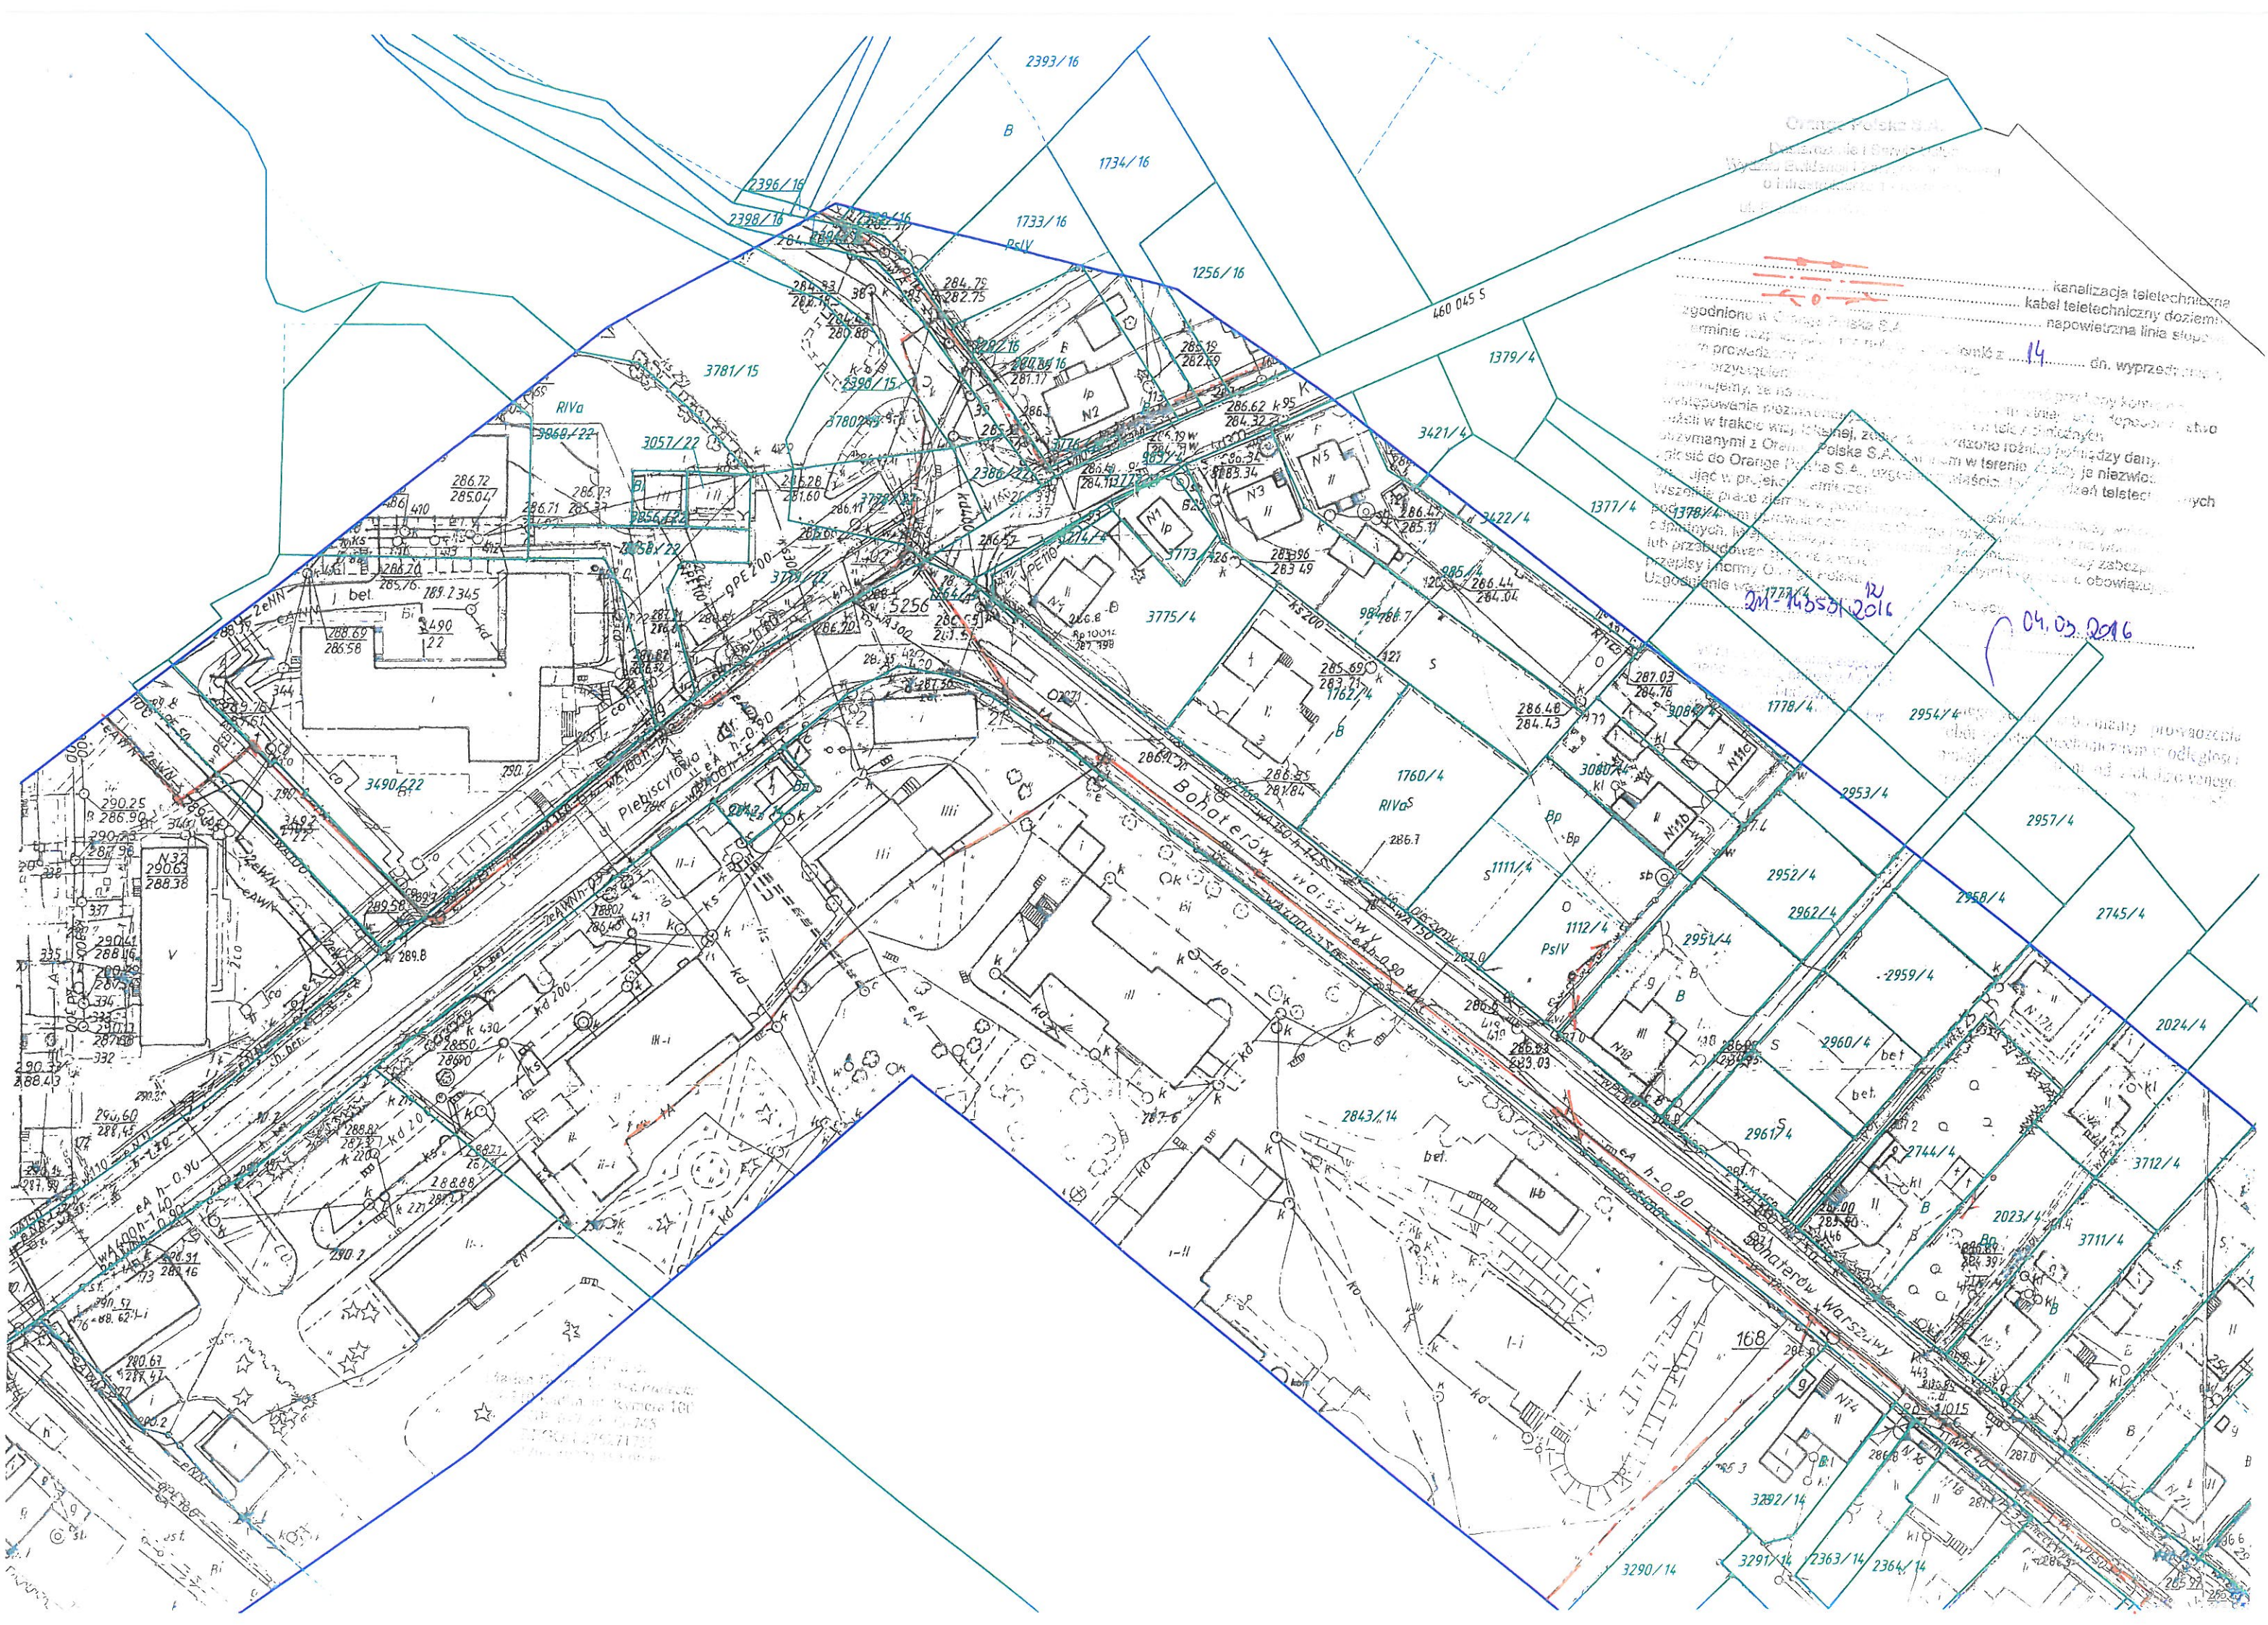

STUDIO POŁOMSCY
ul. Strzelców Bytomskich 38
44-280 Rydułtowy

DE/TB/PW16/08/054

Rydułtowy, 3 sierpnia 2016 r.

**dotyczy: uzgodnienia dokumentacji projektowej – przebudowa ul. Bohaterów Warszawy
w Rydułtowach**

W odpowiedzi na Państwa pismo z dnia 28 lipca 2016 roku dot. *uzgodnienia niezbędnego dla realizacji dokumentacji projektowej na zadanie pn. „Przebudowa ulicy Bohaterów Warszawy w Rydułtowach”* informujemy, że w przesłanych załącznikach mapowych występują sieci ciepłownicze czynne (zaznaczone czerwoną linią) i nieczynne (zaznaczone fioletową linią) należące do Ciepłowni Rydułtowy Sp. z o.o.

Przy projektowaniu należy wziąć pod uwagę następujące wytyczne:

1. W trakcie prowadzenia prac:
 - a. ustala się 2 metrową strefę ochronną z każdej strony naszych urządzeń. Szczegółowy przebieg i usytuowanie armatury w terenie należy ustalić na podstawie przekopów kontrolnych;
 - b. przed rozpoczęciem prac ziemnych ustalić głębokość ułożenia podziemnej infrastruktury wykonując przekop kontrolny;
 - c. prace ziemne prowadzić pod nadzorem pracownika Ciepłowni Rydułtowy Sp. z o.o. (tel. 32 44 50 134);
 - d. W razie odkrycia naszych urządzeń należy je zabezpieczyć przed uszkodzeniem. Skrzyżowania i zbliżenia należy rozwiązać z zachowaniem następujących minimalnych odległości:
 - od sieci preizolowanej i wodociągowej – min 0,3 m od obrysu płaszcza (poniżej lub powyżej sieci), roboty wykonywać ręcznie;
 - od sieci kanałowej (pod kanałem):
 - min. 0,3 m od dolnego obrysu kanału (bez naruszania zagęszczonego podłoża – po 1,0 m poza obrys kanału).
 - Dopuszcza się wykonanie przekopu pod kanałem na następujących warunkach:
 - rozbiórka kanału,
 - montaż kolidującego uzbrojenia
 - zasypanie kolidującego uzbrojenia z zagęszczeniem gruntu
 - odtworzenie płyty dennej kanału
 - szczelne odtworzenie obudowy kanału (z zabezpieczeniem przeciwwilgociowym)
 - e. w miejscu skrzyżowań z naszymi sieciami zastosować osłonowe, dwudzielne rury lub inne trwałe zabezpieczenie;

-verte-

- f. przed zasypaniem należy skontaktować się z osobą sprawującą nadzór w celu dokonania odbioru poprawności wykonania robót zanikowych;
2. Ciepłownia Rydułtowy Sp. z o.o. informuje, że nie będzie ponosiła kosztów przebudowy, wykonania odwodnień lub/i odpowietrzeń w przypadku zmiany rzędnych wysokości terenu w wyniku realizacji projektu.
3. Ciepłownia Rydułtowy Sp. z o.o. zobowiązuje Wykonawcę robót do prowadzenia prac w sposób wykluczający możliwość uszkodzenia naszych sieci i pokrycia wszelkich kosztów związanych z powstaniem awarii sieci na skutek prowadzenia tych prac;
4. Zakończenie prac wymaga zgłoszenia do Ciepłowni Rydułtowy Sp. z o.o. w celu sprawdzenia prawidłowości wykonania tych prac oraz spisania protokołu odbioru robót.
5. Po zakończeniu robót dostarczyć powykonawczą inwentaryzację geodezyjną.

Z poważaniem

Kopie:

1 x adresat
1 x DE
1 x a/a

Ciepłownia Rydułtowy Sp. z o.o.
Dyrektor / Prekurent
mgr inż. Sławomir Kwiaton

Członek Zarządu
mgr inż. Karol Romanek

inż. Marek Wąglorz

Menedżer Energetyczny

mgr inż. Marcin Mortka

mgr inż. Tomasz Bentkowski


stół ciepłownicza czarna

Warunki prowadzenia robót

zgodnie z systemem przewodnim.

mgr inż.  Tomasz Bętkowski


Ciepłownia Rydułtowy Sp. z o.o.
44-280 Rydułtowy, ul. Adama Mickiewicza 21
Zespół Energetyczny

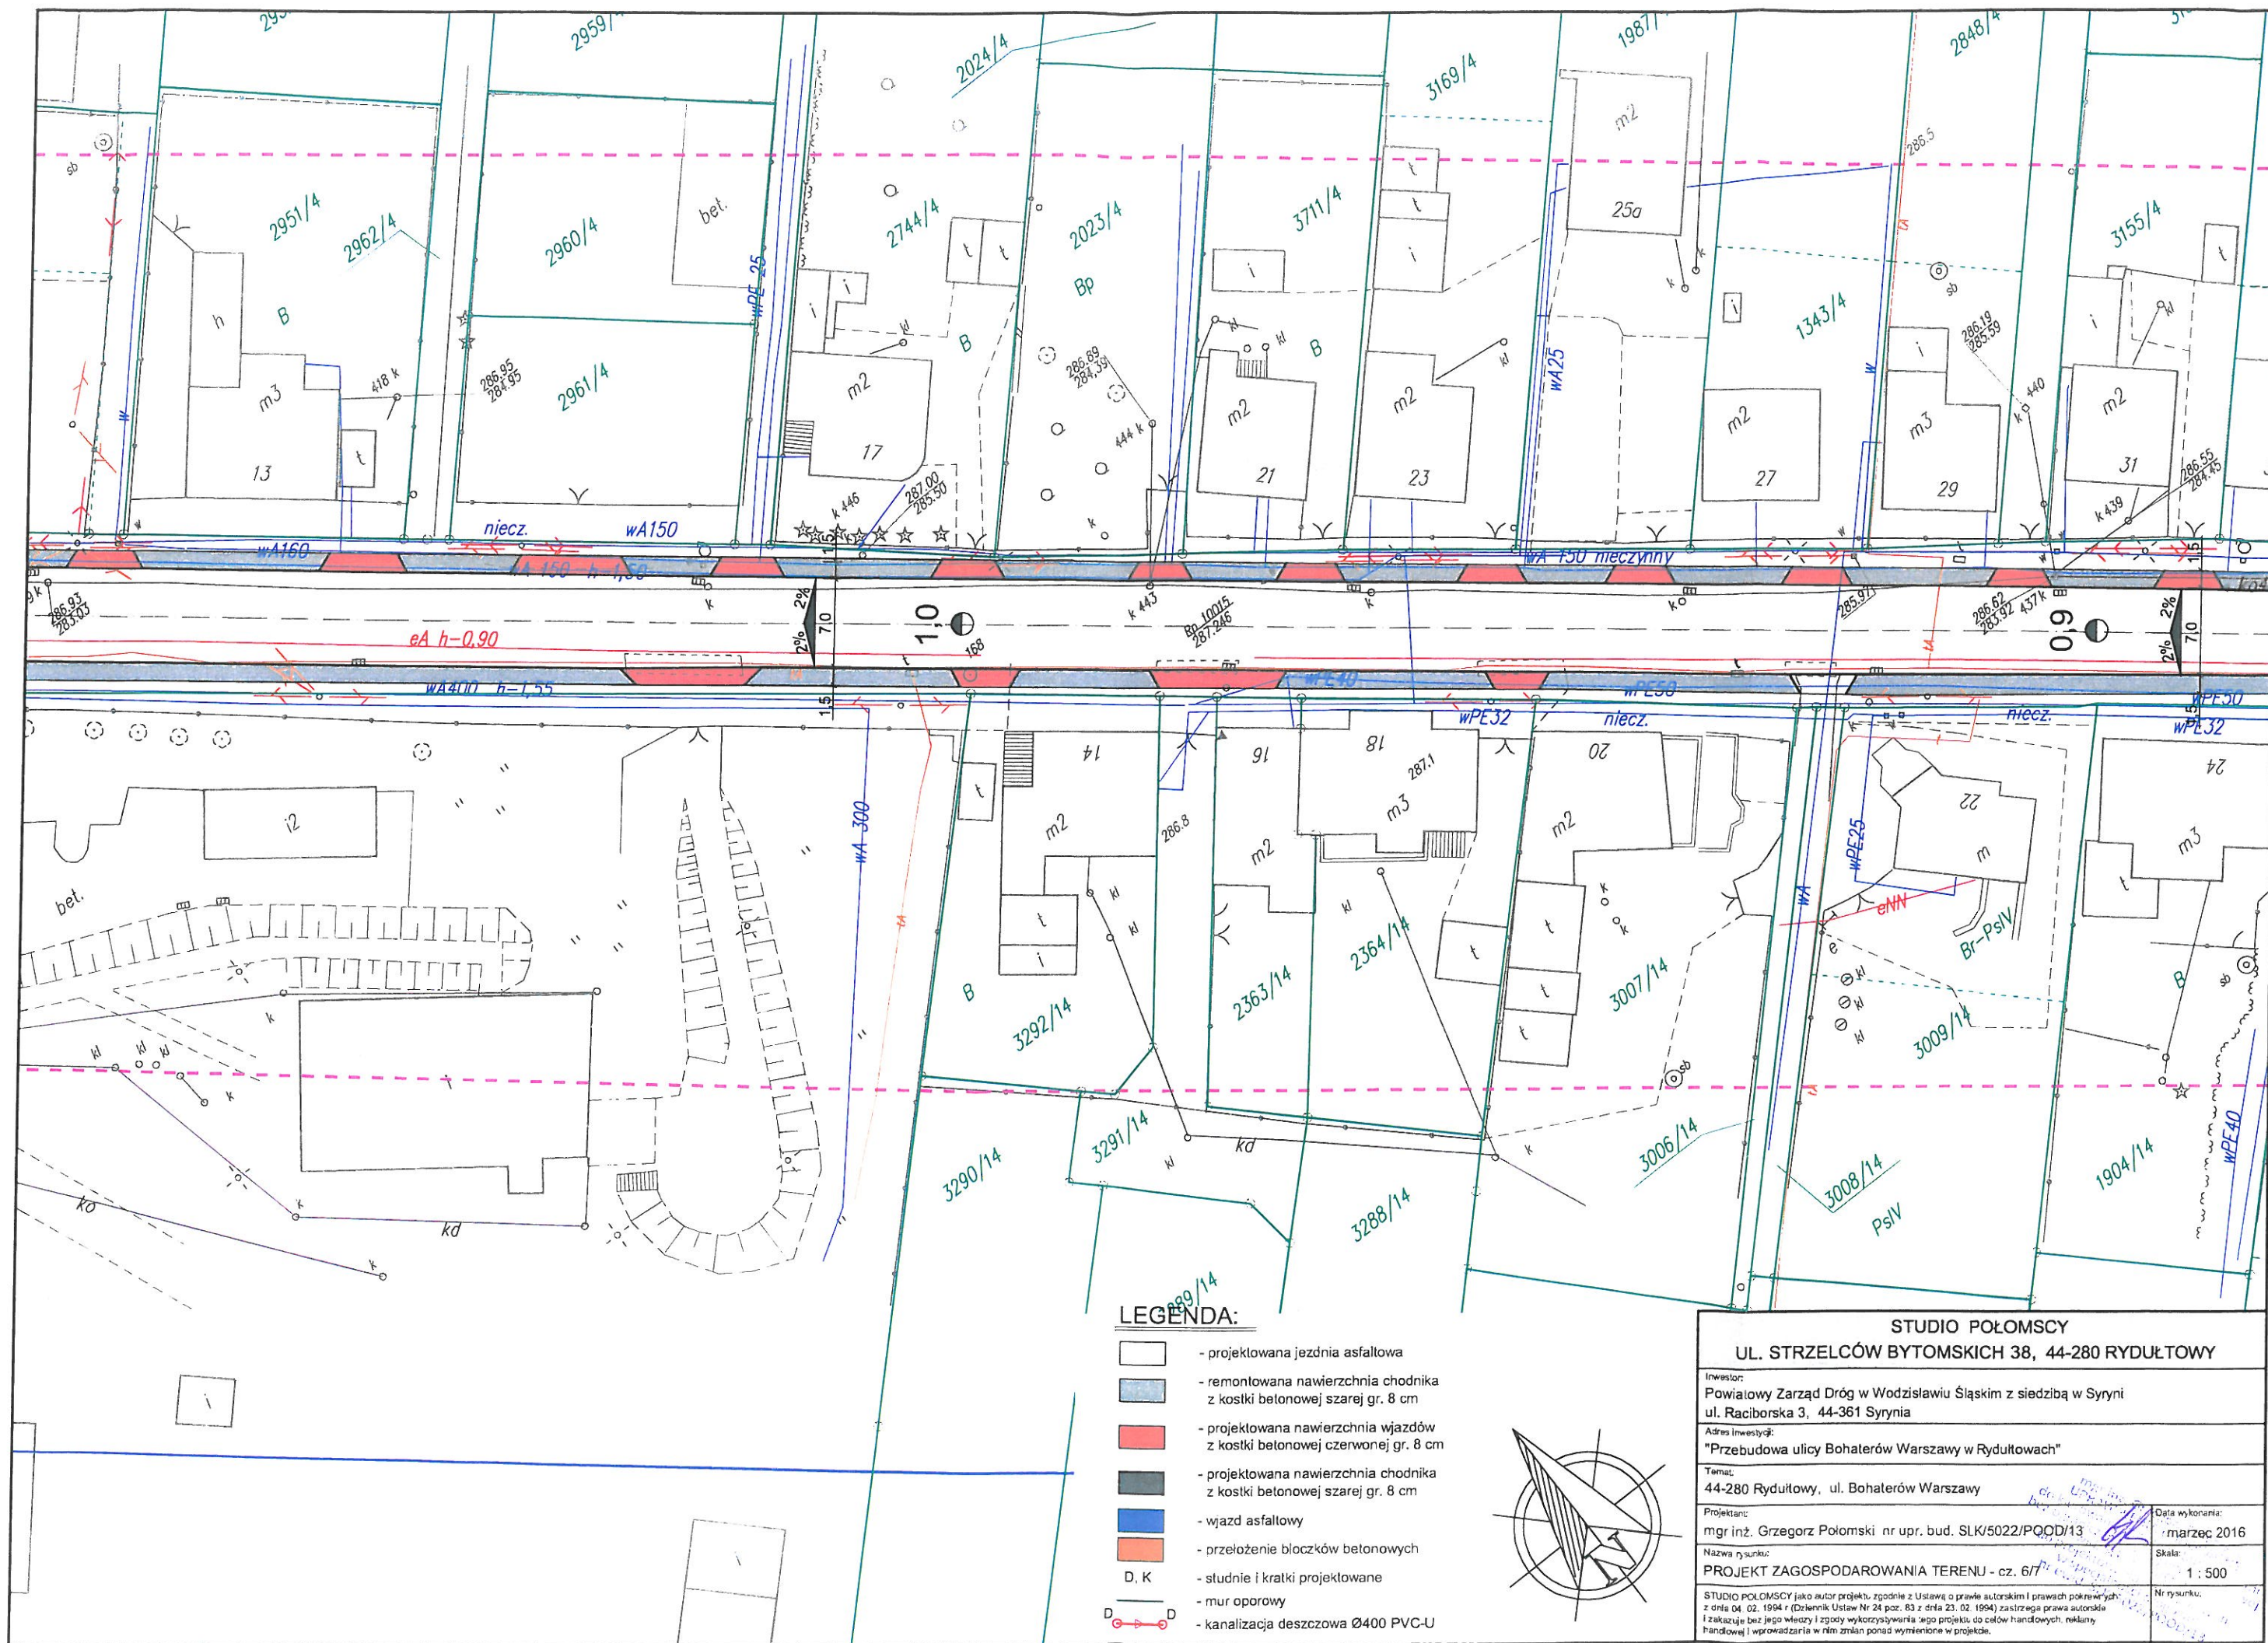

Na zaznaczonym obszarze brak uzbrojenia wależowego do Ciepłowni Rydułtowy Sp. z o.o.


mgr inż.  Bentkowski

Ciepłownia Rydułtowy Sp. z o.o.
44-280 Rydułtowy, ul. Adama Mickiewicza 21
Zespół Energetyczny

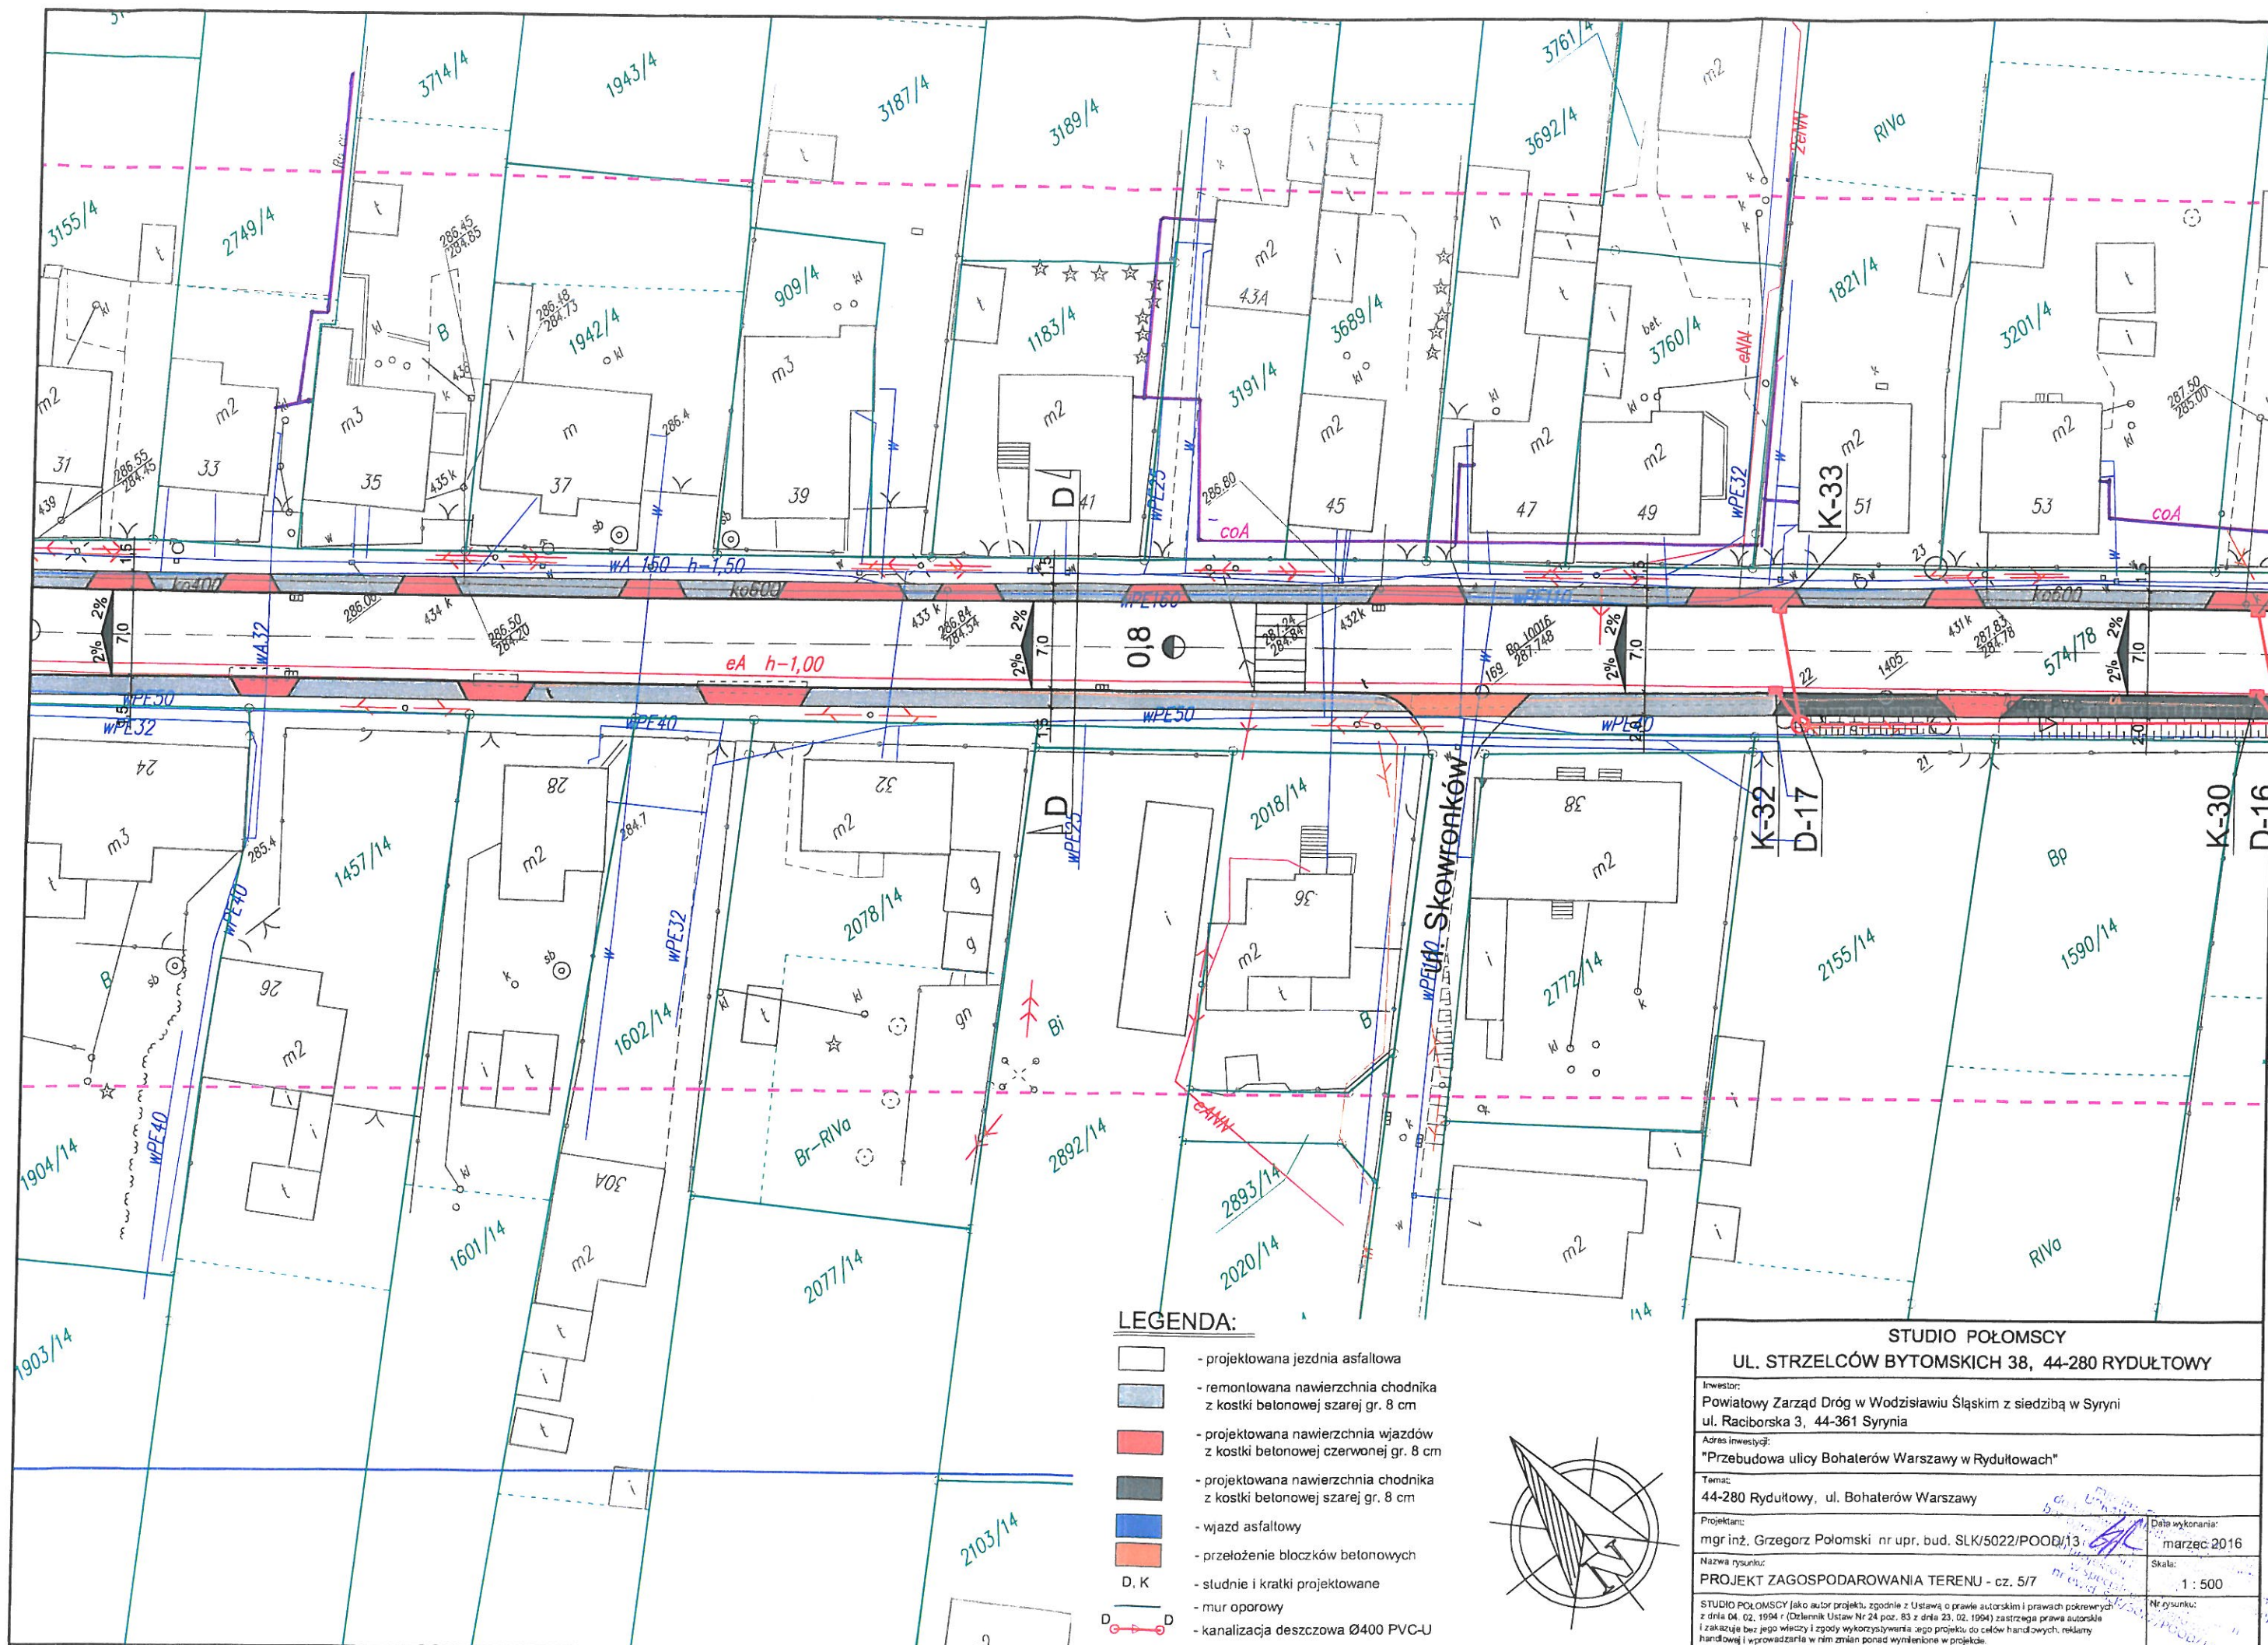

LEGENDA:

- projektowana jezdnia asfaltowa
- remontowana nawierzchnia chodnika z kostki betonowej szarej gr. 8 cm
- projektowana nawierzchnia wjazdów z kostki betonowej czerwonej gr. 8 cm
- projektowana nawierzchnia chodnika z kostki betonowej szarej gr. 8 cm
- wjazd asfaltowy
- przełożenie blozków betonowych
- D, K - studnie i kratki projektowane
- mur oporowy
- kanalizacja deszczowa Ø400 PVC-U

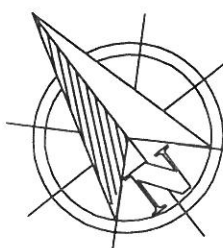

STUDIO POŁOMSCY	
UL. STRZELCÓW BYTOMSKICH 38, 44-280 RYDUŁTOWY	
Inwestor: Powiatowy Zarząd Dróg w Wodzisławiu Śląskim z siedzibą w Syrnii ul. Raciborska 3, 44-361 Syrnia	
Adres inwestycji: "Przebudowa ulicy Bohaterów Warszawy w Rydułtowach"	
Temat: 44-280 Rydułtowy, ul. Bohaterów Warszawy	
Projektant: mgr inż. Grzegorz Połomski nr upr. bud. SLK/5022/POOD/13	Data wykonania: marzec 2016
Nazwa rysunku: PROJEKT ZAGOSPODAROWANIA TERENU - cz. 5/7	
Skala: 1 : 500	
Miejscowość: Rydułtowy	


— sieć ciepłownicza miejska

Warunki prowadzenia robót

zgodnie z pismem przewodnim.


 Tomasz Bentkowski

Ciepłownia Rydułtowy Sp. z o.o.
44-280 Rydułtowy, ul. Adama Mickiewicza
Zespół Energetyczny

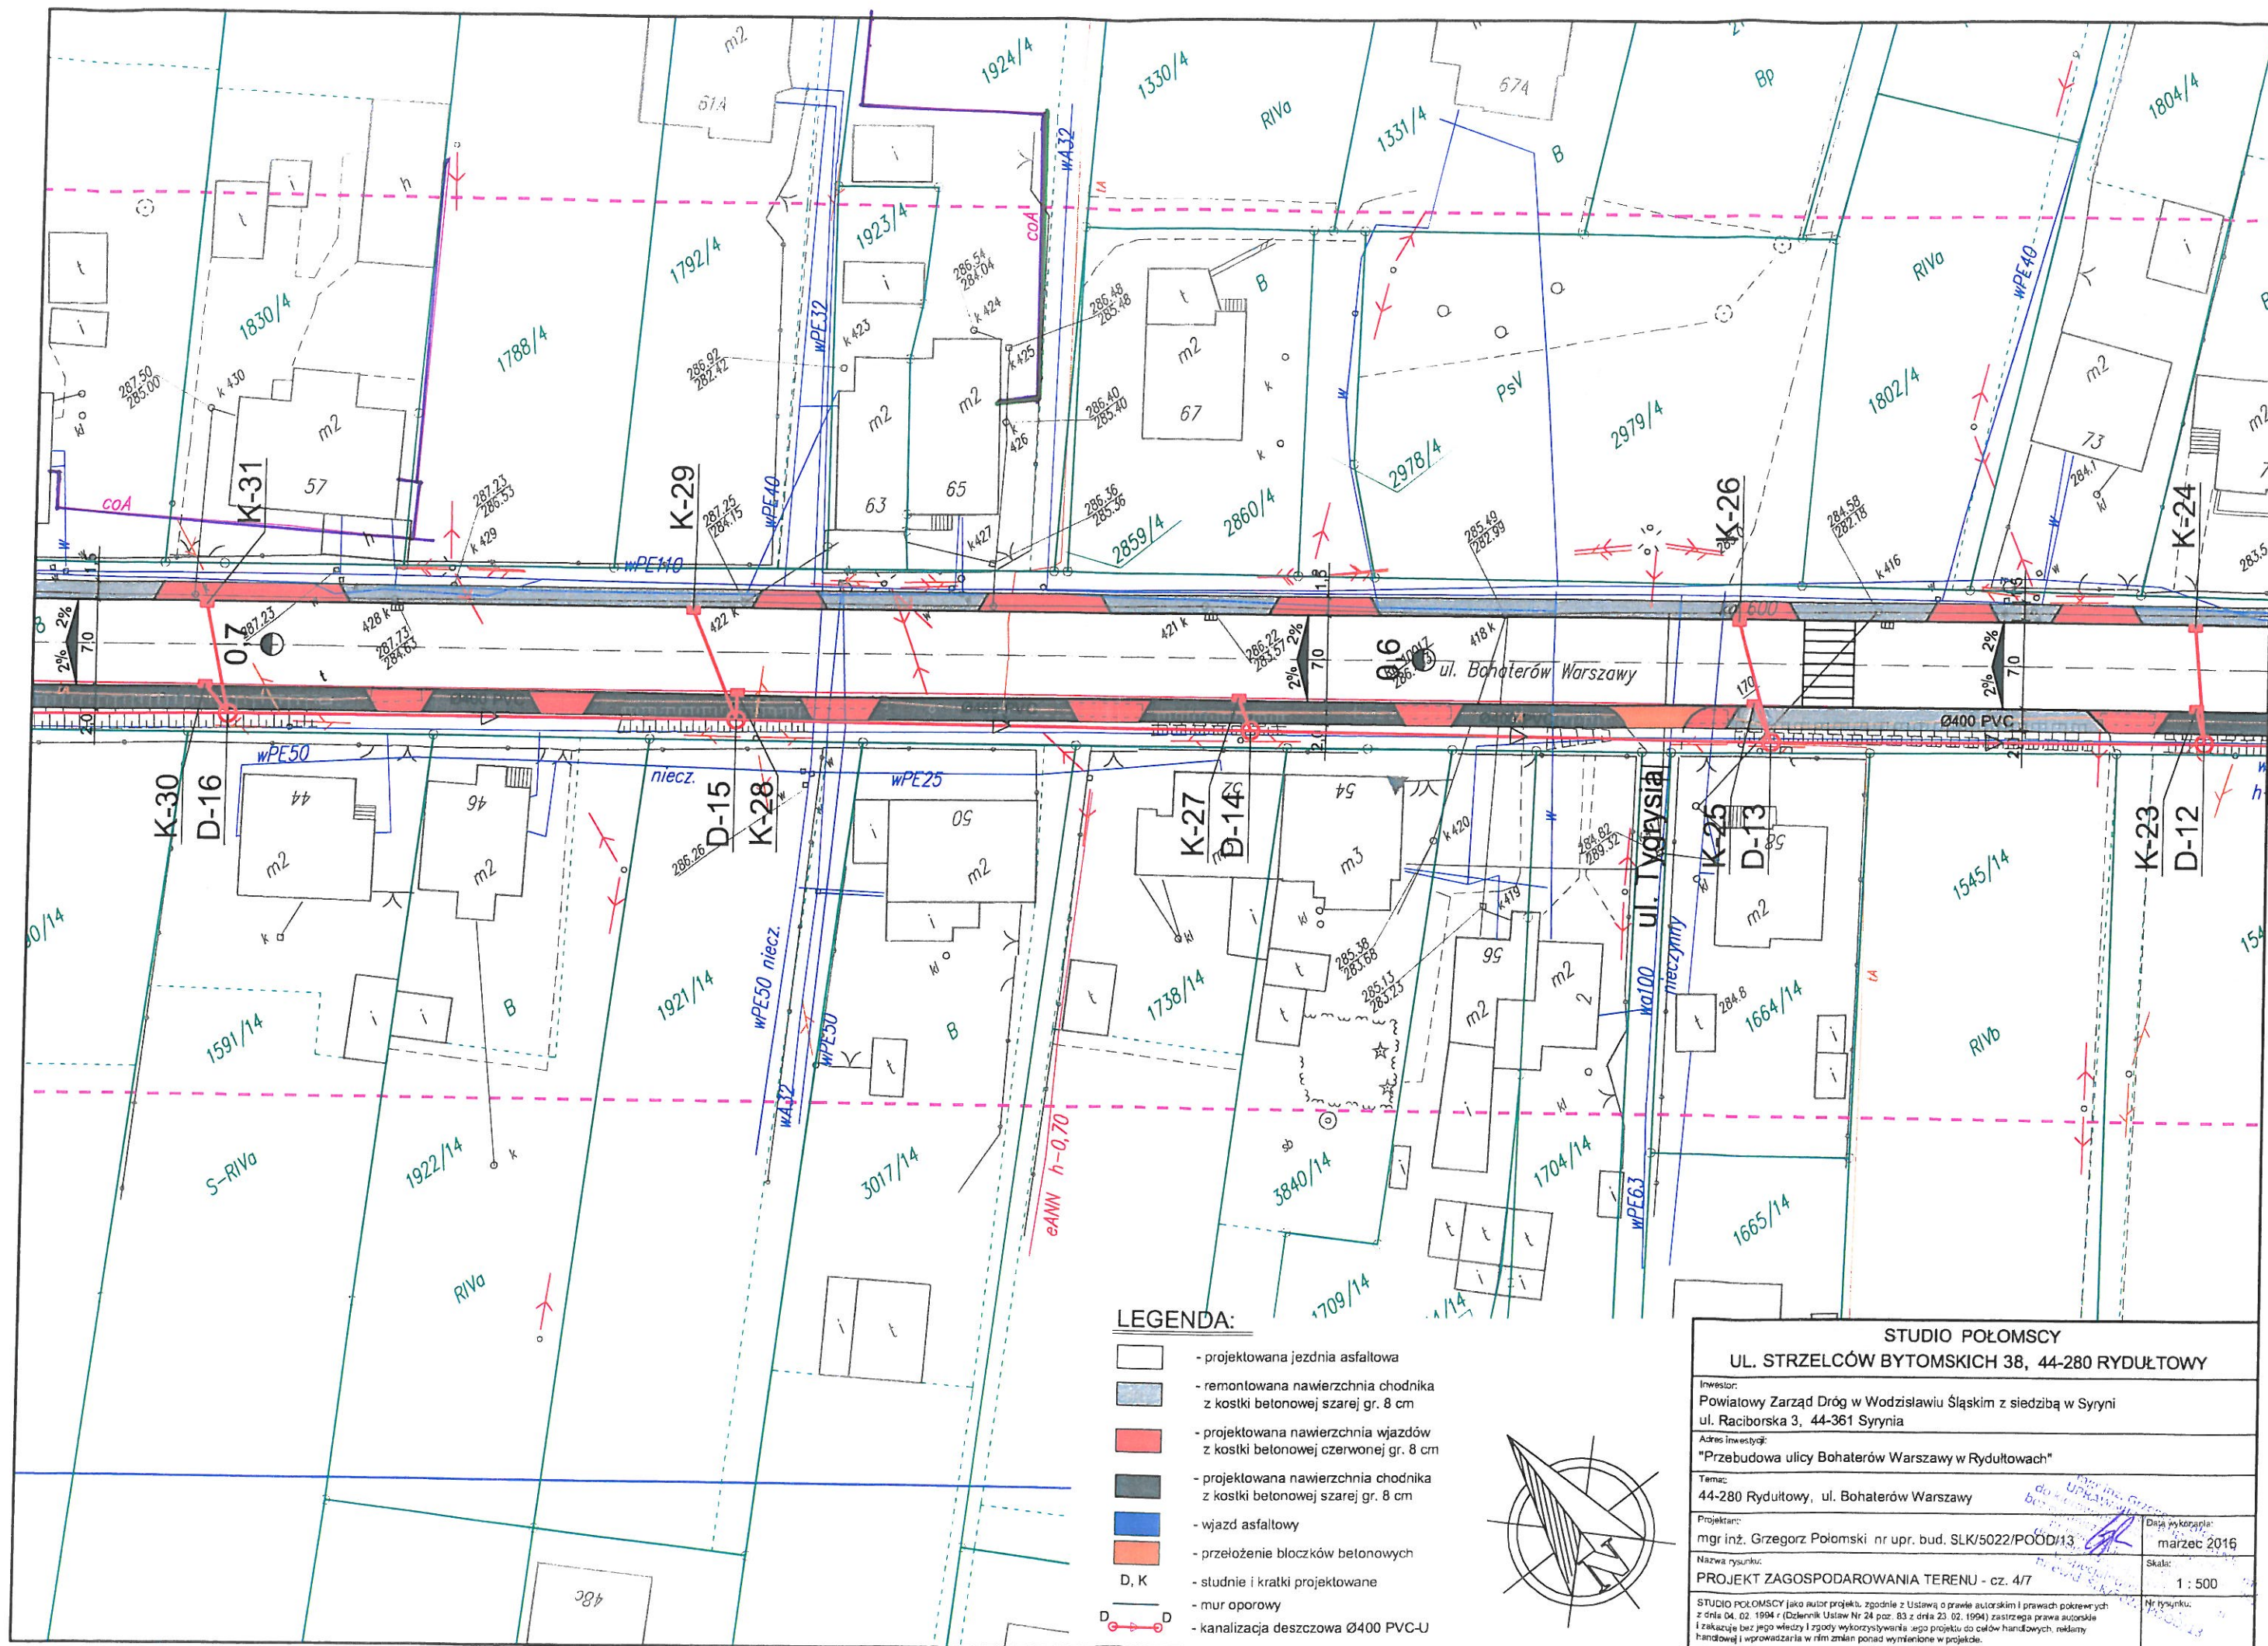

LEGENDA:

- projektowana jezdnia asfaltowa
- remontowana nawierzchnia chodnika z kostki betonowej szarej gr. 8 cm
- projektowana nawierzchnia wjazdów z kostki betonowej czerwonej gr. 8 cm
- projektowana nawierzchnia chodnika z kostki betonowej szarej gr. 8 cm
- wjazd asfaltowy
- przełożenie bloków betonowych
- studnie i kratki projektowane
- mur oporowy
- kanalizacja deszczowa Ø400 PVC-U

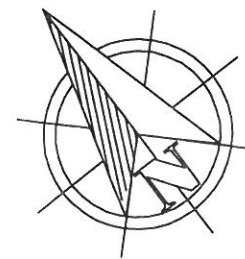

STUDIO POŁOMSCY

UL. STRZELCÓW BYTOMSKICH 38, 44-280 RYDUŁTOWY

Inwestor:
Powiatowy Zarząd Dróg w Wodzisławiu Śląskim z siedzibą w Syrnii
ul. Raciborska 3, 44-361 Syrnia
Adres inwestycji:
"Przebudowa ulicy Bohaterów Warszawy w Rydułtowie"

Temat:
44-280 Rydułtowy, ul. Bohaterów Warszawy

Projektant:
mgr inż. Grzegorz Połomski nr upr. bud. SLK/5022/POOD/13

Nazwa rysunku:
PROJEKT ZAGOSPODAROWANIA TERENU - cz. 4/7

STUDIO POŁOMSCY jako autor projektu, zgodnie z Ustawą o prawie autorskim i prawach pokrewnych z dnia 04.02.1994 r. (Dziennik Ustaw Nr 24 poz. 83 z dnia 23.02.1994) zastrzega prawa autorskie i zakazuje bez jego wiedzy i zgody wykorzystywania tego projektu do celów handlowych, reklamowych i wprowadzania w nim zmian ponad wymienione w projekcie.

Data wykonania:
marzec 2016

Skala:
1 : 500


Nr rysunku:
1/1

— sieć ciepłownicza niezagłusza

Warunki prowadzenia robót
zgodnie z pismem przewodnim.

mgr inż.  Tomasz Bentkowski

Ciepłownia Rydułtowy Sp. z o.o.
44-280 Rydułtowy, ul. Adama Mickiewicza 21
Zespół Energetyczny

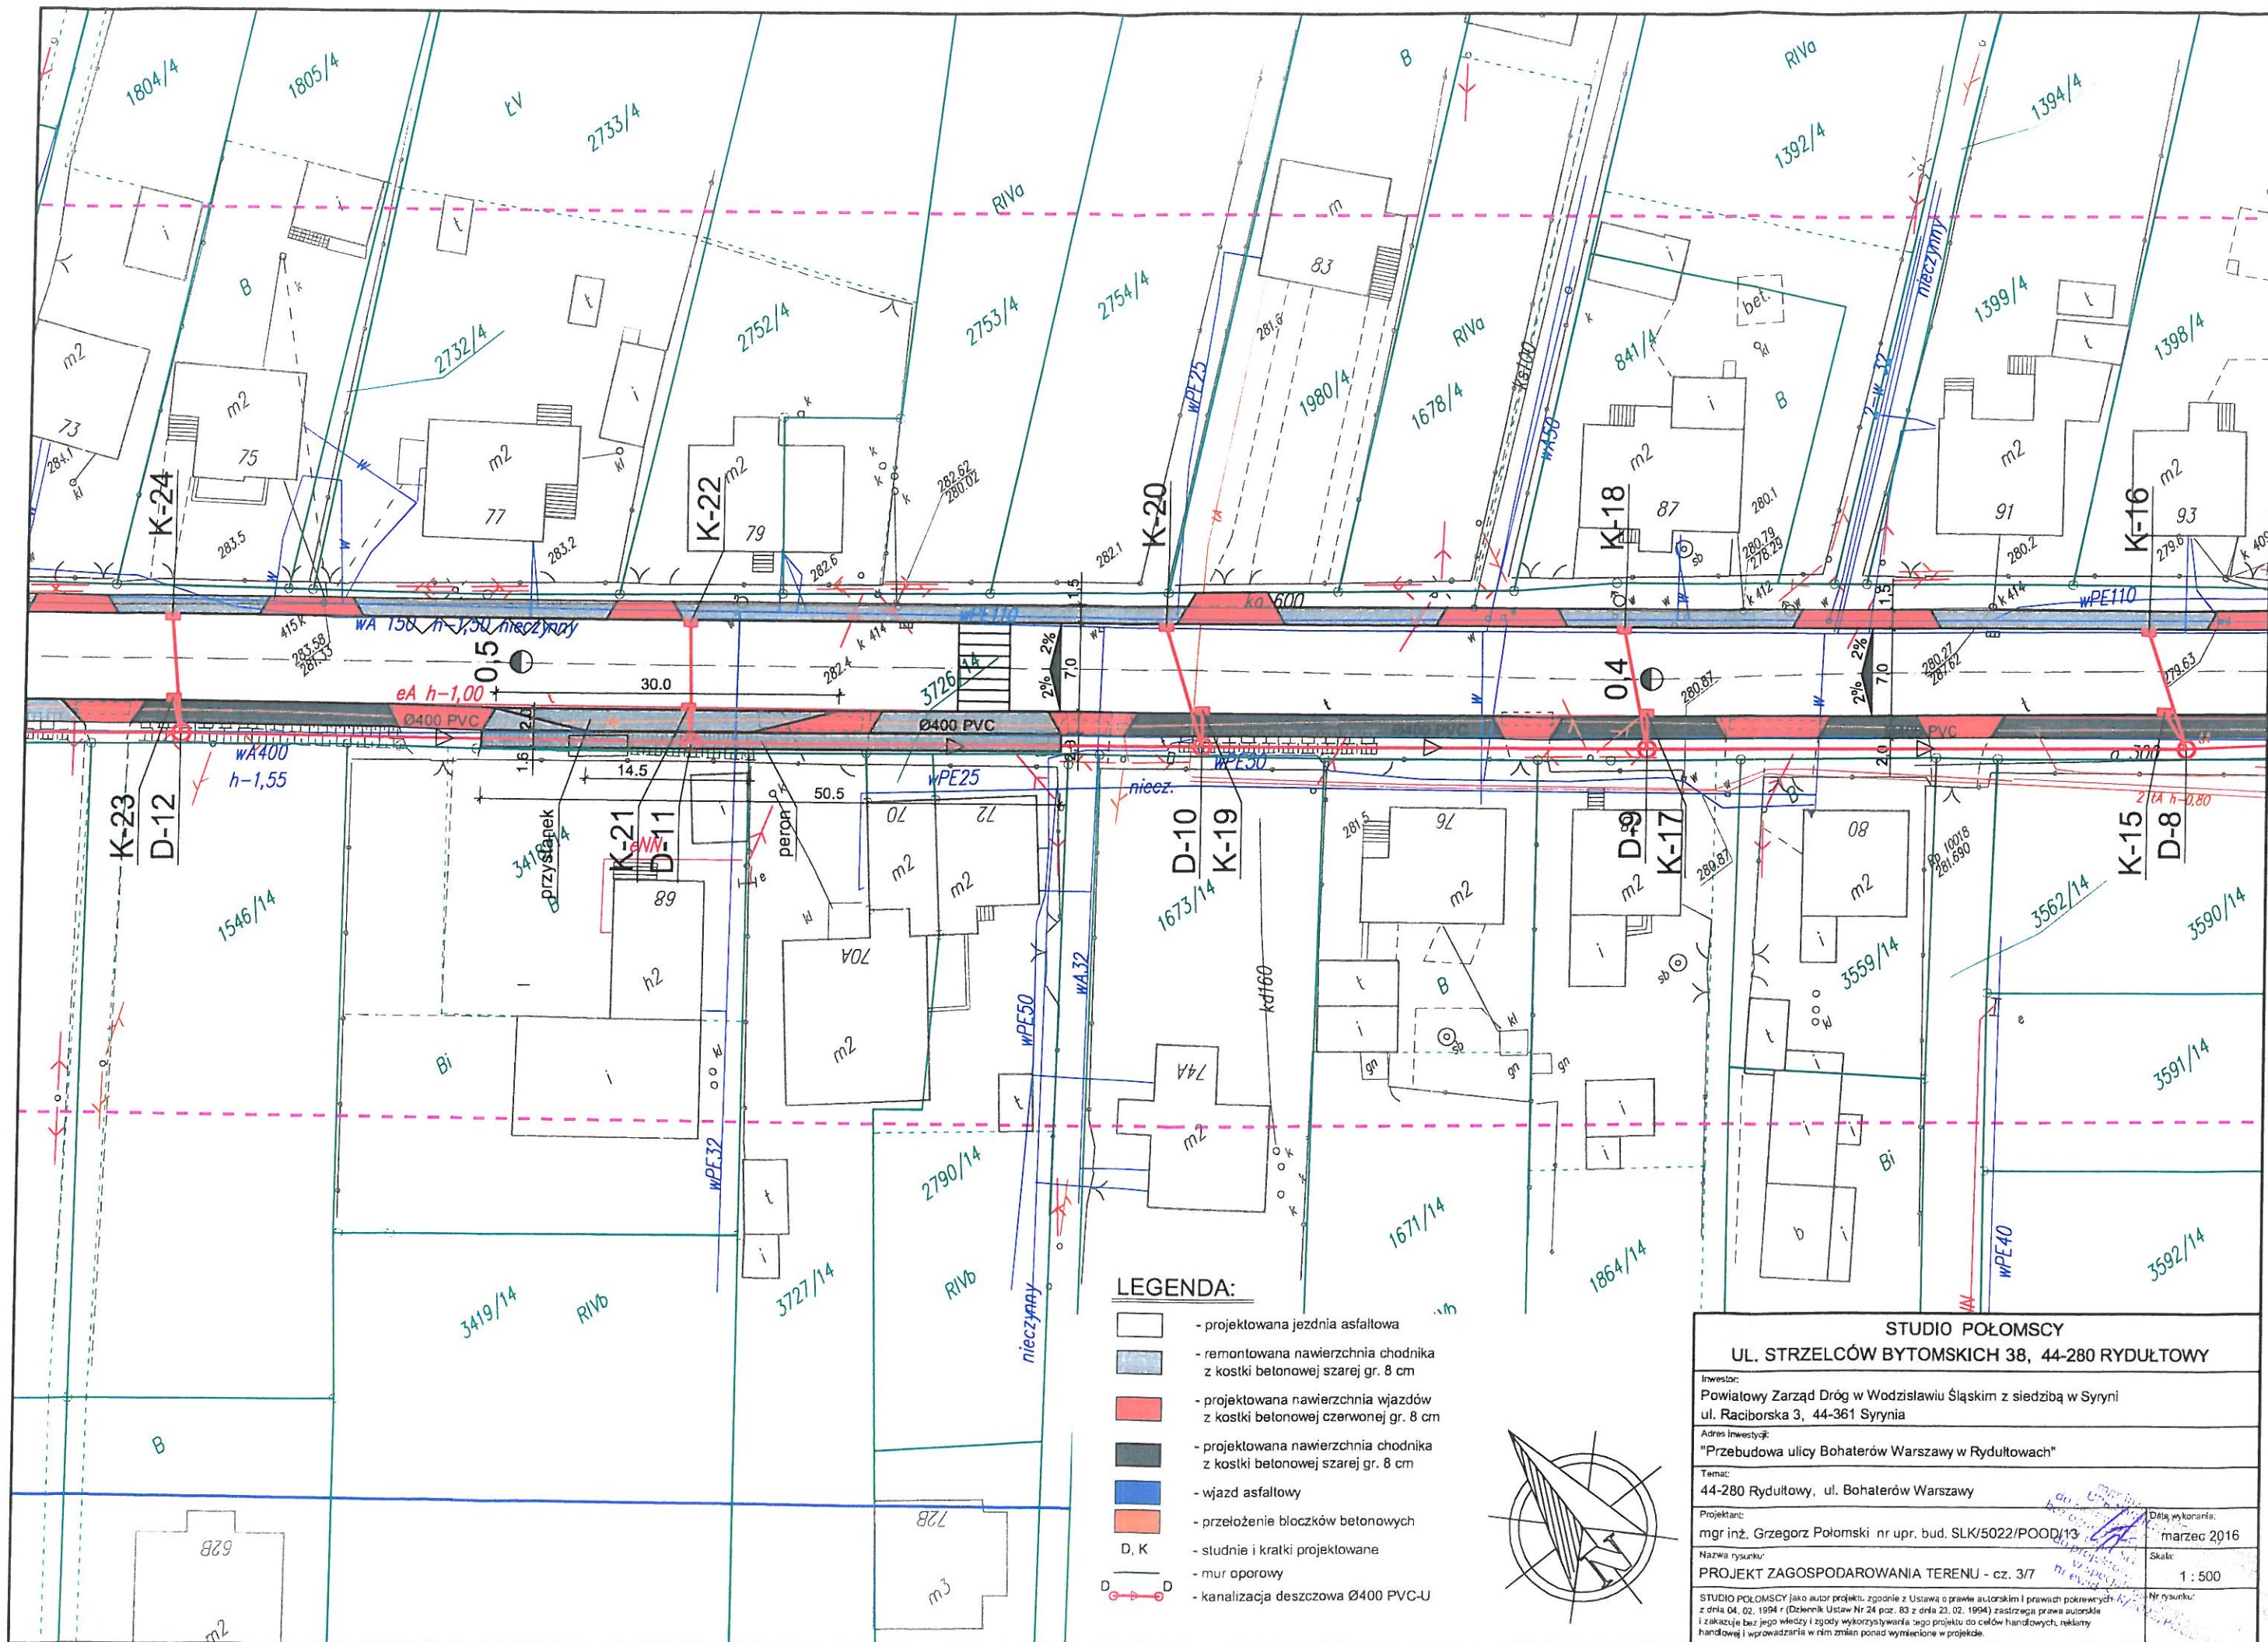

Na wskazanym obszarze brak uzbrojenia należącego do Ciepłowni Rydułtowy Sp. z o.o.


mgr inż.  Bentkowski

Ciepłownia Rydułtowy Sp. z o.o.
44-280 Rydułtowy, ul. Adama Mickiewicza 21
Zespół Energetyczny

Na wskazany obszar braku uzbrojenia należącego do Ciepłowni Rydułtowy Sp. z o.o.

mgr inż.  Tomasz Bentkowski

Ciepłownia Rydułtowy Sp. z o.o.
44-280 Rydułtowy, ul. Adama Mickiewicza 21
Zespół Energetyczny

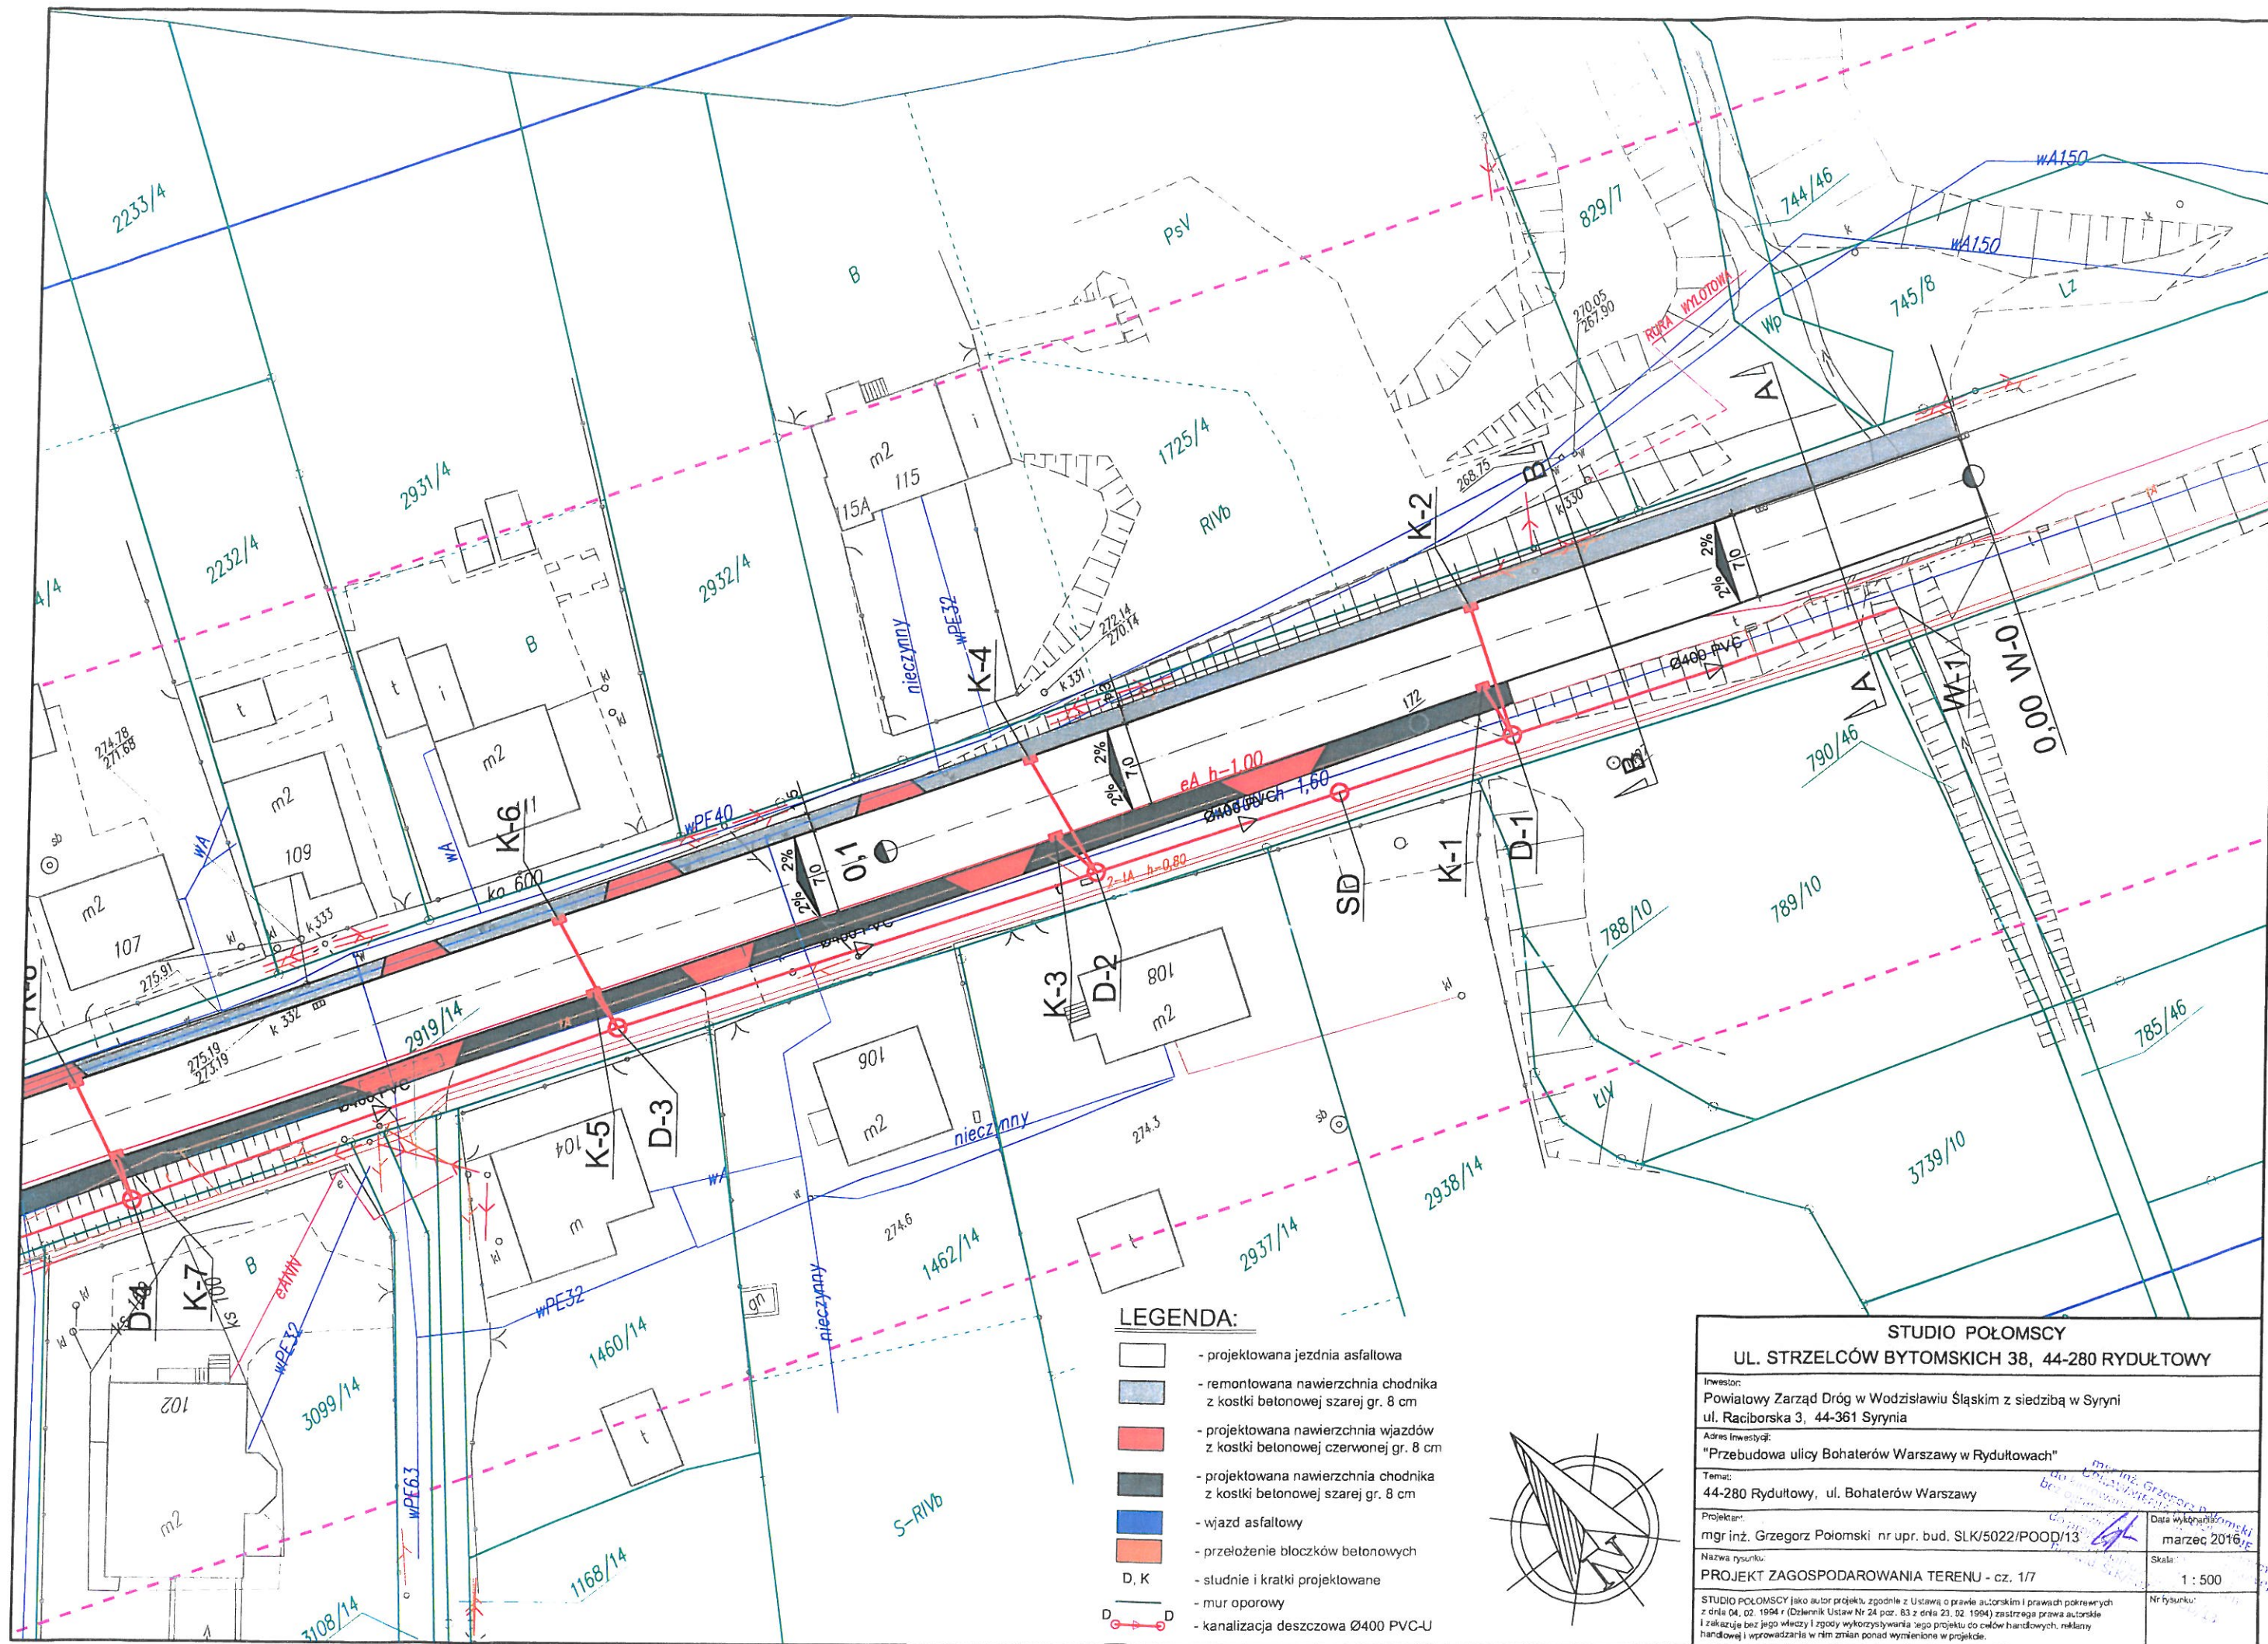

LEGENDA:

- projektowana jezdnia asfaltowa
- remontowana nawierzchnia chodnika z kostki betonowej szarej gr. 8 cm
- projektowana nawierzchnia wjazdów z kostki betonowej czerwonej gr. 8 cm
- projektowana nawierzchnia chodnika z kostki betonowej szarej gr. 8 cm
- wjazd asfaltowy
- przełożenie bloczków betonowych
- studnie i kratki projektowane
- mur oporowy
- kanalizacja deszczowa Ø400 PVC-U

STUDIO POŁOMSCY	
UL. STRZELCÓW BYTOMSKICH 38, 44-280 RYDUŁTOWY	
Inwestor: Powiatowy Zarząd Dróg w Wodzisławiu Śląskim z siedzibą w Syrnii ul. Raciborska 3, 44-361 Syrnia	
Adres Inwestycji: "Przebudowa ulicy Bohaterów Warszawy w Rydułtowach"	
Temat: 44-280 Rydułtowy, ul. Bohaterów Warszawy	
Projektant: mgr inż. Grzegorz Połomski nr upr. bud. SLK/5022/POOD/13	Data wydania: marzec 2016 r.
Nazwa rysunku: PROJEKT ZAGOSPODAROWANIA TERENU - cz. 1/7	
Skala: 1 : 500	
Nr rysunku: 1	

Brak uzbrojenia (na wskazanym obszarze) należącego do Ciepłowni Rydułtowy Sp. z o.o.

mgr inż.  Bontkowski

Sp. z o.o.
Ciepłownia Rydułtowy Sp. z o.o.
44-280 Rydułtowy, ul. Adama Mickiewicza 21
Zespół Energetyczny



Orange Polska
Hurt
Dostarczanie i Serwis Usług
Wydział Ewidencji i Zarządzania Danymi
o Infrastrukturze Katowice
ul. Francuska 101, 40-506 Katowice
tel.: 32 607 70 22 fax.: 32 396 64 81

STUDIO POŁOMSCY
Edyta Połomska
ul. Strzelców Bytomskich 38
44-280 Rydułtowy

Katowice, 23 sierpień 2016 r.

Numer pisma: TODDKA/AM.211-55568/2016

Temat: uzgodnienie projektu budowlano - wykonawczego projektowanej przebudowy ulicy Bohaterów Warszawy w Rydułtowach.

Szanowna Pani,

informujemy, że uzgadniamy trasę projektowanej przebudowy ulicy Bohaterów Warszawy w Rydułtowach. Przy realizacji procesu budowy wymagane jest spełnienie następujących warunków, które są integralną częścią uzgodnienia:

1. Wykonawca jest zobowiązany zgłosić do ORANGE POLSKA S.A. prace w strefie sieci telekomunikacyjnej min. na 14 dni przed przystąpieniem do robót, powołując się na numer przedmiotowego pisma. Tryb i zasady zgłoszenia dostępne są na stronie: www.orange.pl/wniosek nadzor. Wykonywanie prac na sieci ORANGE POLSKA S.A. bez zgłoszenia jest naruszeniem własności ORANGE POLSKA S.A. i będzie zgłaszane organom ścigania. Powiadomienie powinno zawierać nazwę i adres wykonawcy prac oraz telefon kontaktowy. Pismo należy kierować na adres:
ORANGE POLSKA S.A.
Obsługa Techniczna Klienta w Katowicach
Wydział Utrzymania Usług i Infrastruktury 3
w Bielsku-Białej
ul. Cieszyńska 79
e-mail: DISU.RSWUUIBBH@orange.com
2. Roboty budowlano – montażowe w obrębie sieci telekomunikacyjnej wykonywać zgodnie z normami i przepisami obowiązującymi w budownictwie łączności ręcznie i pod nadzorem upoważnionego przedstawiciela ORANGE POLSKA S.A. Dostarczanie i Serwis Usług Obsługi Technicznej Klienta w Katowicach;
3. Lokalizację podziemnych urządzeń telekomunikacyjnych w terenie należy potwierdzić za pomocą przekopów kontrolnych, a w przypadku odkrycia w trakcie robót ziemnych urządzeń nienaniesionych na planie należy je zabezpieczyć i powiadomić użytkownika oraz inspektora nadzoru. Istniejącą sieć teletechniczną eksploatowaną przez ORANGE POLSKA S.A. pokazano na załączonym podkładzie geodezyjnym kolorem pomarańczowym;

4. W strefie projektowanych wykopów kanalizację teletechniczną zabezpieczyć przed uszkodzeniem. Dodatkowe szczegóły zabezpieczenia ustalić na roboczo z naszym przedstawicielem. Koszty zabezpieczenia ponosi naruszający stan istniejący;
5. W przypadku zmiany rzędnych terenu należy wyregulować poziom ram studni do projektowanej niwelety. Zachować normatywne przykrycie kanalizacji teletechnicznej do projektowanej niwelety chodnika;
6. Miejsca zbliżeń i skrzyżowań oraz elementy zanikowe sieci telekomunikacyjnej przed ich zasypaniem podlegają obowiązkowi zgłoszenia użytkownikowi, tj. Wydział Utrzymania Usług i Infrastruktury 3 w Bielsku-Białej ul. Cieszyńska 79;
7. Po zakończeniu prac inwestor jest zobowiązany do pisemnego zgłoszenia z 14-dniowym wyprzedzeniem na adres podany w punkcie 1 niniejszego pisma – wykonane zadanie do odbioru technicznego w zakresie miejsc kolizyjnych z sieciami teletechnicznymi oraz otrzymania pisemnej akceptacji w formie protokołu odbioru lub notatki służbowej.
8. W przypadku uszkodzenia infrastruktury teletechnicznej, w szczególności w wyniku niedotrzymania wymagań i warunków określonych w niniejszym dokumencie, ORANGE POLSKA S.A., obciąży sprawcę pełnymi kosztami naprawy oraz odszkodowaniem za straty związane między innymi z wypłaconymi bonifikatami i karami wynikającymi z zawartych przez ORANGE POLSKA S.A. umów z klientami, a także innymi karami administracyjnymi.
Łączna wysokość roszczeń ORANGE POLSKA S.A. w stosunku do sprawcy uszkodzenia może sięgać nawet kwoty kilkuset tysięcy złotych polskich;
9. Niniejsze uzgodnienie ważne jest jeden rok od daty jego wydania.

ORANGE POLSKA S.A. Wydział Ewidencji i Zarządzania Danymi o Infrastrukturze Katowice otrzymał do celów służbowych 1 kpl. planów z przedmiotowego uzgodnienia.

Z poważaniem

Aneta Małkowska

Starszy Specjalista
ds. Zasobów Infrastruktury

PROJEKT BUDOWLANO - WYKONAWCZY

ZADANIE:	
	PRZEBUDOWA ULICY BOHATERÓW WARSZAWY W RYDUŁTOWACH

LOKALIZACJA:	
	WOJEWÓDZTWO ŚLĄSKIE POWIAT WODZISŁASKI MIASTO RYDUŁTOWY ULICA BOHATERÓW WARSZAWY JEDN. EWID. 241503_1 RYDUŁTOWY OBREB EWID. 0002 RYDUŁTOWY DOLNE ARKUSZ MAPY 2 KATEGORIA OBIEKTU BUDOWLANEGO XXV

BRANŻA:	
	DROGOWA

INWESTOR:	
	POWIATOWY ZARZĄD DRÓG W WODZISŁAWIU ŚL. Z SIEDZIBĄ W SYRYNI UL. RACIBORSKA 3 44-361 SYRYNIA

WYKONAWCA:	
	STUDIO POŁOMSCY UL. STRZELCÓW BYTOMSKICH 38 44-280 RYDUŁTOWY mob. +48 503 758 492 email: polomski@interia.pl

Oświadczam, że dokumentacja została opracowana zgodnie z umową i należyta starannością oraz w sposób zgodny z wymaganiami ustaw, przepisami, w tym techniczno – budowlanymi i obowiązującymi Normami Polskimi, jak również zasadami wiedzy technicznej.

PROJEKTANT:	
	mgr inż. Grzegorz Połomski nr upr. bud. SLK/5022/POOD/13 Orange Polska S.A. Dostarczanie i Serwis Usług

Rydułtowy, lipiec 2016 r.	Wydział Ewidencji i Zarządzania Danymi o Infrastrukturze 1 - Katowice ul. Francuska 101, 40-506 Katowice <i>Zgodnie z pismem nr STODWA.pw.24-55568/2016 z dnia 23.08.2016</i>	mgr inż. Grzegorz Połomski UPRAWNIENIA BUDOWLANE do kierowania robotami budowlanymi bez ograniczeń w zakresie drogowym nr ewid. SLK/5022/POOD/13 do projektowania i nadzoru w specjalności drogowej nr ewid. SLK/5022/POOD/13
---------------------------	--	--

STUDIO POŁOMSCY jako autor projektu zgodnie z Ustawą o prawie autorskim i prawach pokrewnych z dnia 04.02.1994 r. (Dziennik Ustaw Nr 24 poz. 83 z dnia 23.02.1994 r.) zastrzega sobie prawa autorskie i zakazuje bez jego wiedzy i zgody wykorzystywania tego projektu do celów handlowych, reklamy handlowej i wprowadzenia w nim zmian ponad wymienione w projekcie.



POLSKA GRUPA
GÓRNICZA

ODDZIAŁ ZAKŁAD INFORMATYKI I TELEKOMUNIKACJI

Nasz znak: 53/TKS/ZM/2522/972/16

Rybnik, data: 08.08.2016 r.

Studio Połomscy
Ul. Strzelców Bytomskich 38
44 – 280 Rydułtowy

dotyczy: uzgodnień branżowych

W odpowiedzi na Państwa pismo z dnia 28.07.2016 r. w temacie uzgodnienia niezbędnego dla realizacji dokumentacji projektowej na zadanie pn.: „Przebudowa ulicy Bohaterów Warszawy w Rydułtowach” w załączeniu przesyłamy uzgodniony projekt wraz z zaleceniami dotyczącymi sposobu prowadzenia prac w obrębie naszych kabli.

Z poważaniem

Polska Grupa Górnicza sp. z o.o.
Oddział Zakład Informatyki i Telekomunikacji
PEŁNOMOCCNIK ZARZĄDU Oddział Zakład Informatyki i Telekomunikacji
DYREKTOR ds. EKONOMICZNYCH PEŁNOMOCCNIK ZARZĄDU
DYREKTOR ds. TECHNICZNYCH
Marek Masarczyk *Piotr Kuśka*

Załączniki:

1 x zalecenia dotyczące sposobu prowadzenia prac

1 x uzgodniony projekt przebudowy ul. Bohaterów Warszawy

Polska Grupa Górnicza spółka z o.o. • 40-039 Katowice, ul. Powstańców 30 zarejestrowana przez Sąd Rejonowy Katowice-Wschód w Katowicach Wydział VIII Gospodarczy pod numerem KRS 0000544386 • NIP: 634-283-47-28 • REGON: 360615984

• T: +48 32 757 22 11 • F: +48 32 255 54 53 • E: centrala@pgg.pl • W: www.pgg.pl • Wysokość kapitału zakładowego: 500 050 000,00 zł

• BANK: PKO BP 47 1020 1026 0000 1902 0250 0304

Oddział Zakład Informatyki i Telekomunikacji • 44-253 Rybnik, ul. Jastrzębska 10 • T: 32 729 31 13 • F: 32 729 36 33
• E: zit@pgg.pl • REGON: 360615984 00140 • Nr konta bankowego: PKO BP 59 1020 1026 0000 1102 0273 8227

Dotyczy: uzgodnień branżowych

Dostarczony przez Państwa projekt „Przebudowy ulicy Bohaterów Warszawy w Rydułtowach”, koliduje z infrastrukturą teletechniczną własności Zakładu Informatyki i Telekomunikacji PGG Sp. z o.o.

Zalecenia dotyczące sposobu prowadzenia prac:

1. Wykonawca powinien zwrócić się do służb technicznych Zakładu Informatyki i Telekomunikacji PGG Sp. z o.o. o wytyczenie trasy kabli w terenie.
2. Skrzyżowania i zblżenia kabli z projektowaną przebudową ul. Bohaterów Warszawy wykonać zgodnie z obowiązującymi przepisami i normami.
3. W przypadku konieczności przebudowy/zabezpieczenia kabli należy zwrócić się o określenie technicznych warunków przebudowy/zabezpieczenia kabli.
4. Roboty ziemne w obrębie naszych kabli prowadzić ręcznie oraz pod nadzorem służb technicznych Zakładu Informatyki i Telekomunikacji.
5. Po zakończeniu prac związanych z zabezpieczeniem naszych urządzeń, prosimy o powiadomienie nas o terminie odbioru końcowego, w którym chcemy wziąć udział.

Numery telefonów osób, z którymi należ się kontaktować w sprawie powyższych zaleceń:


Jerzy Pająk	-	32 7166420
Zbigniew Mańka	-	32 7166424
Sibiła Wieńczysław	-	327166423



Rybnik, dnia

Zbigniew Mańka

2x kabel telekom
TKRFTA 22x2 x 1,6

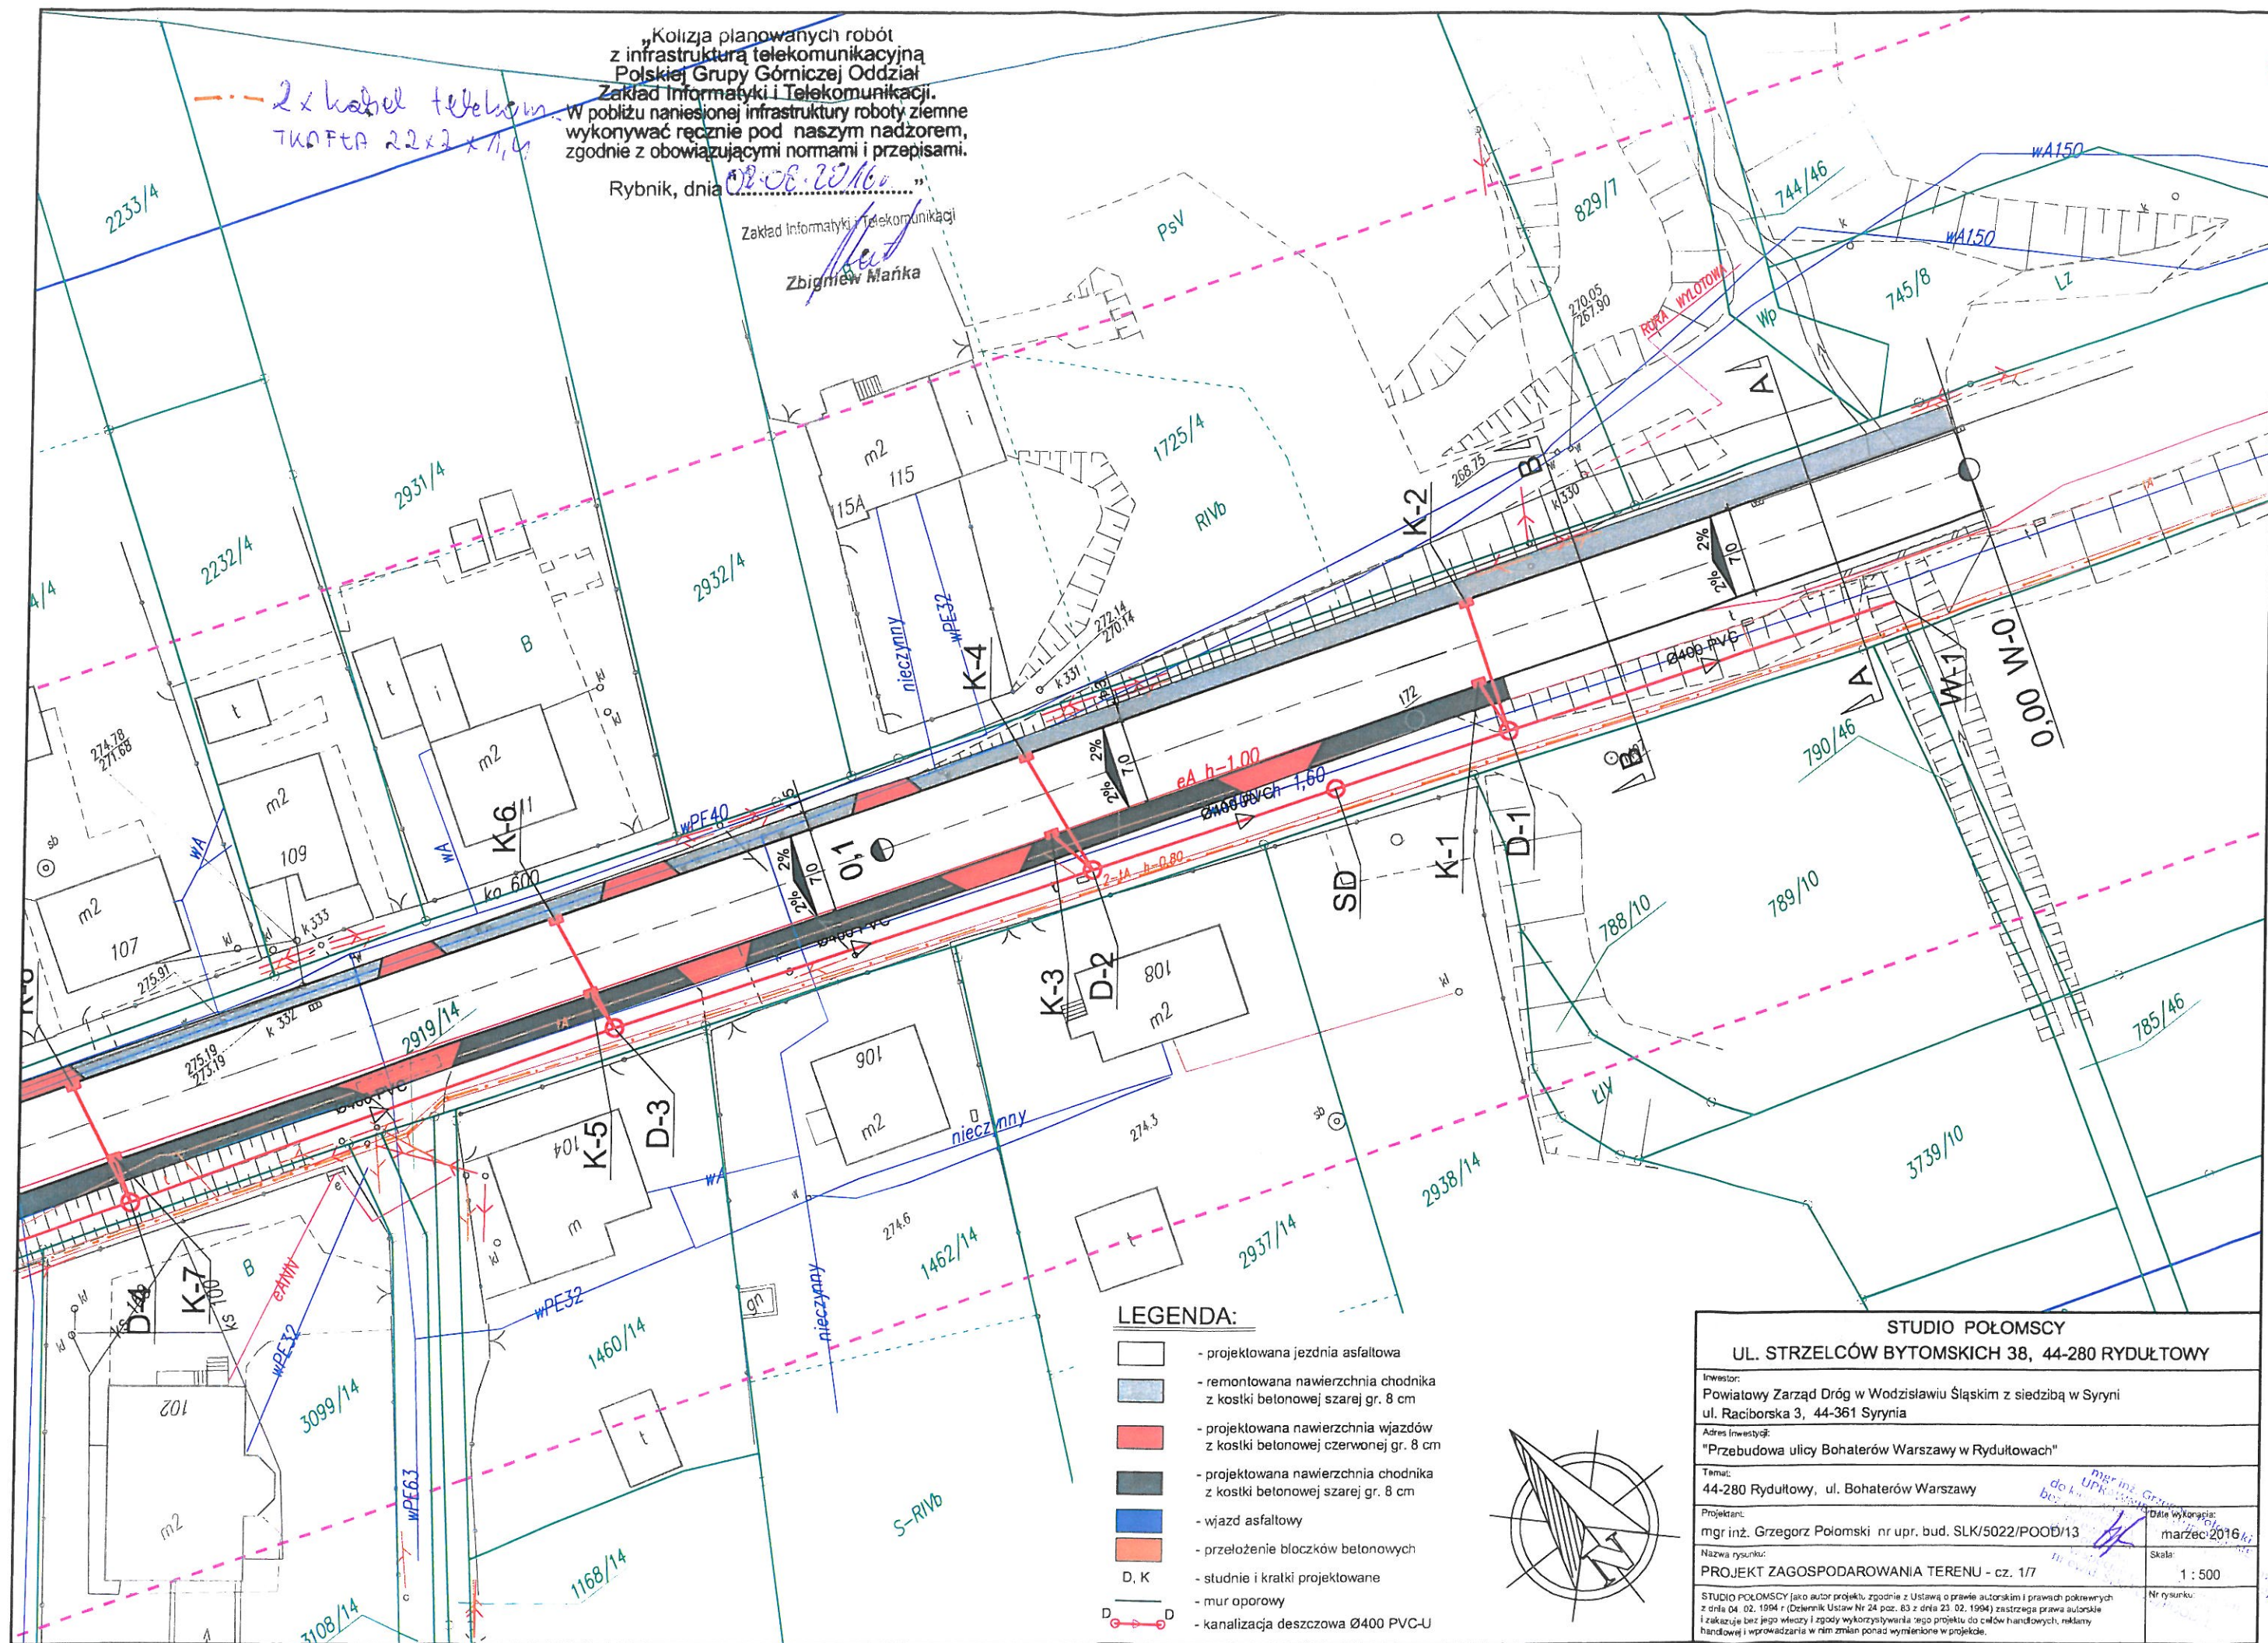

STUDIO POŁOMSCY

UL. STRZELCÓW BYTOMSKICH 38, 44-280 RYDUŁTOWY

Inwestor:
Powiatowy Zarząd Dróg w Wodzisławiu Śląskim z siedzibą w Syrnii
ul. Raciborska 3, 44-361 Syrnia

Adres inwestycji:
"Przebudowa ulicy Bohaterów Warszawy w Rydułtowach"

Temat:
44-280 Rydułtowy, ul. Bohaterów Warszawy

mgr inż. Grzegorz Polomski nr upr. bud. SLK/5022/POOD/13


Nazwa rysunku:
PROJEKT ZAGOSPODAROWANIA TERENU - cz. 1/7

STUDIO POLOMSKY jako autor projektu, zgodnie z Ustawą o prawie autorskim i prawach pokrewnych z dnia 04. 02. 1994 r. (Dziennik Ustaw Nr 24 poz. 83 z dnia 23. 02. 1994) zastrzega prawa autorskie i zakazuje bez jego wiedzy i zgody wykorzystywania tego projektu do celów handlowych, reklam, handlowej i wprowadzania w nim zmian ponad wymienione w projekcie.

Date wykonania:
marzec 2016

Skala: 1 : 500

Nr rysunku:

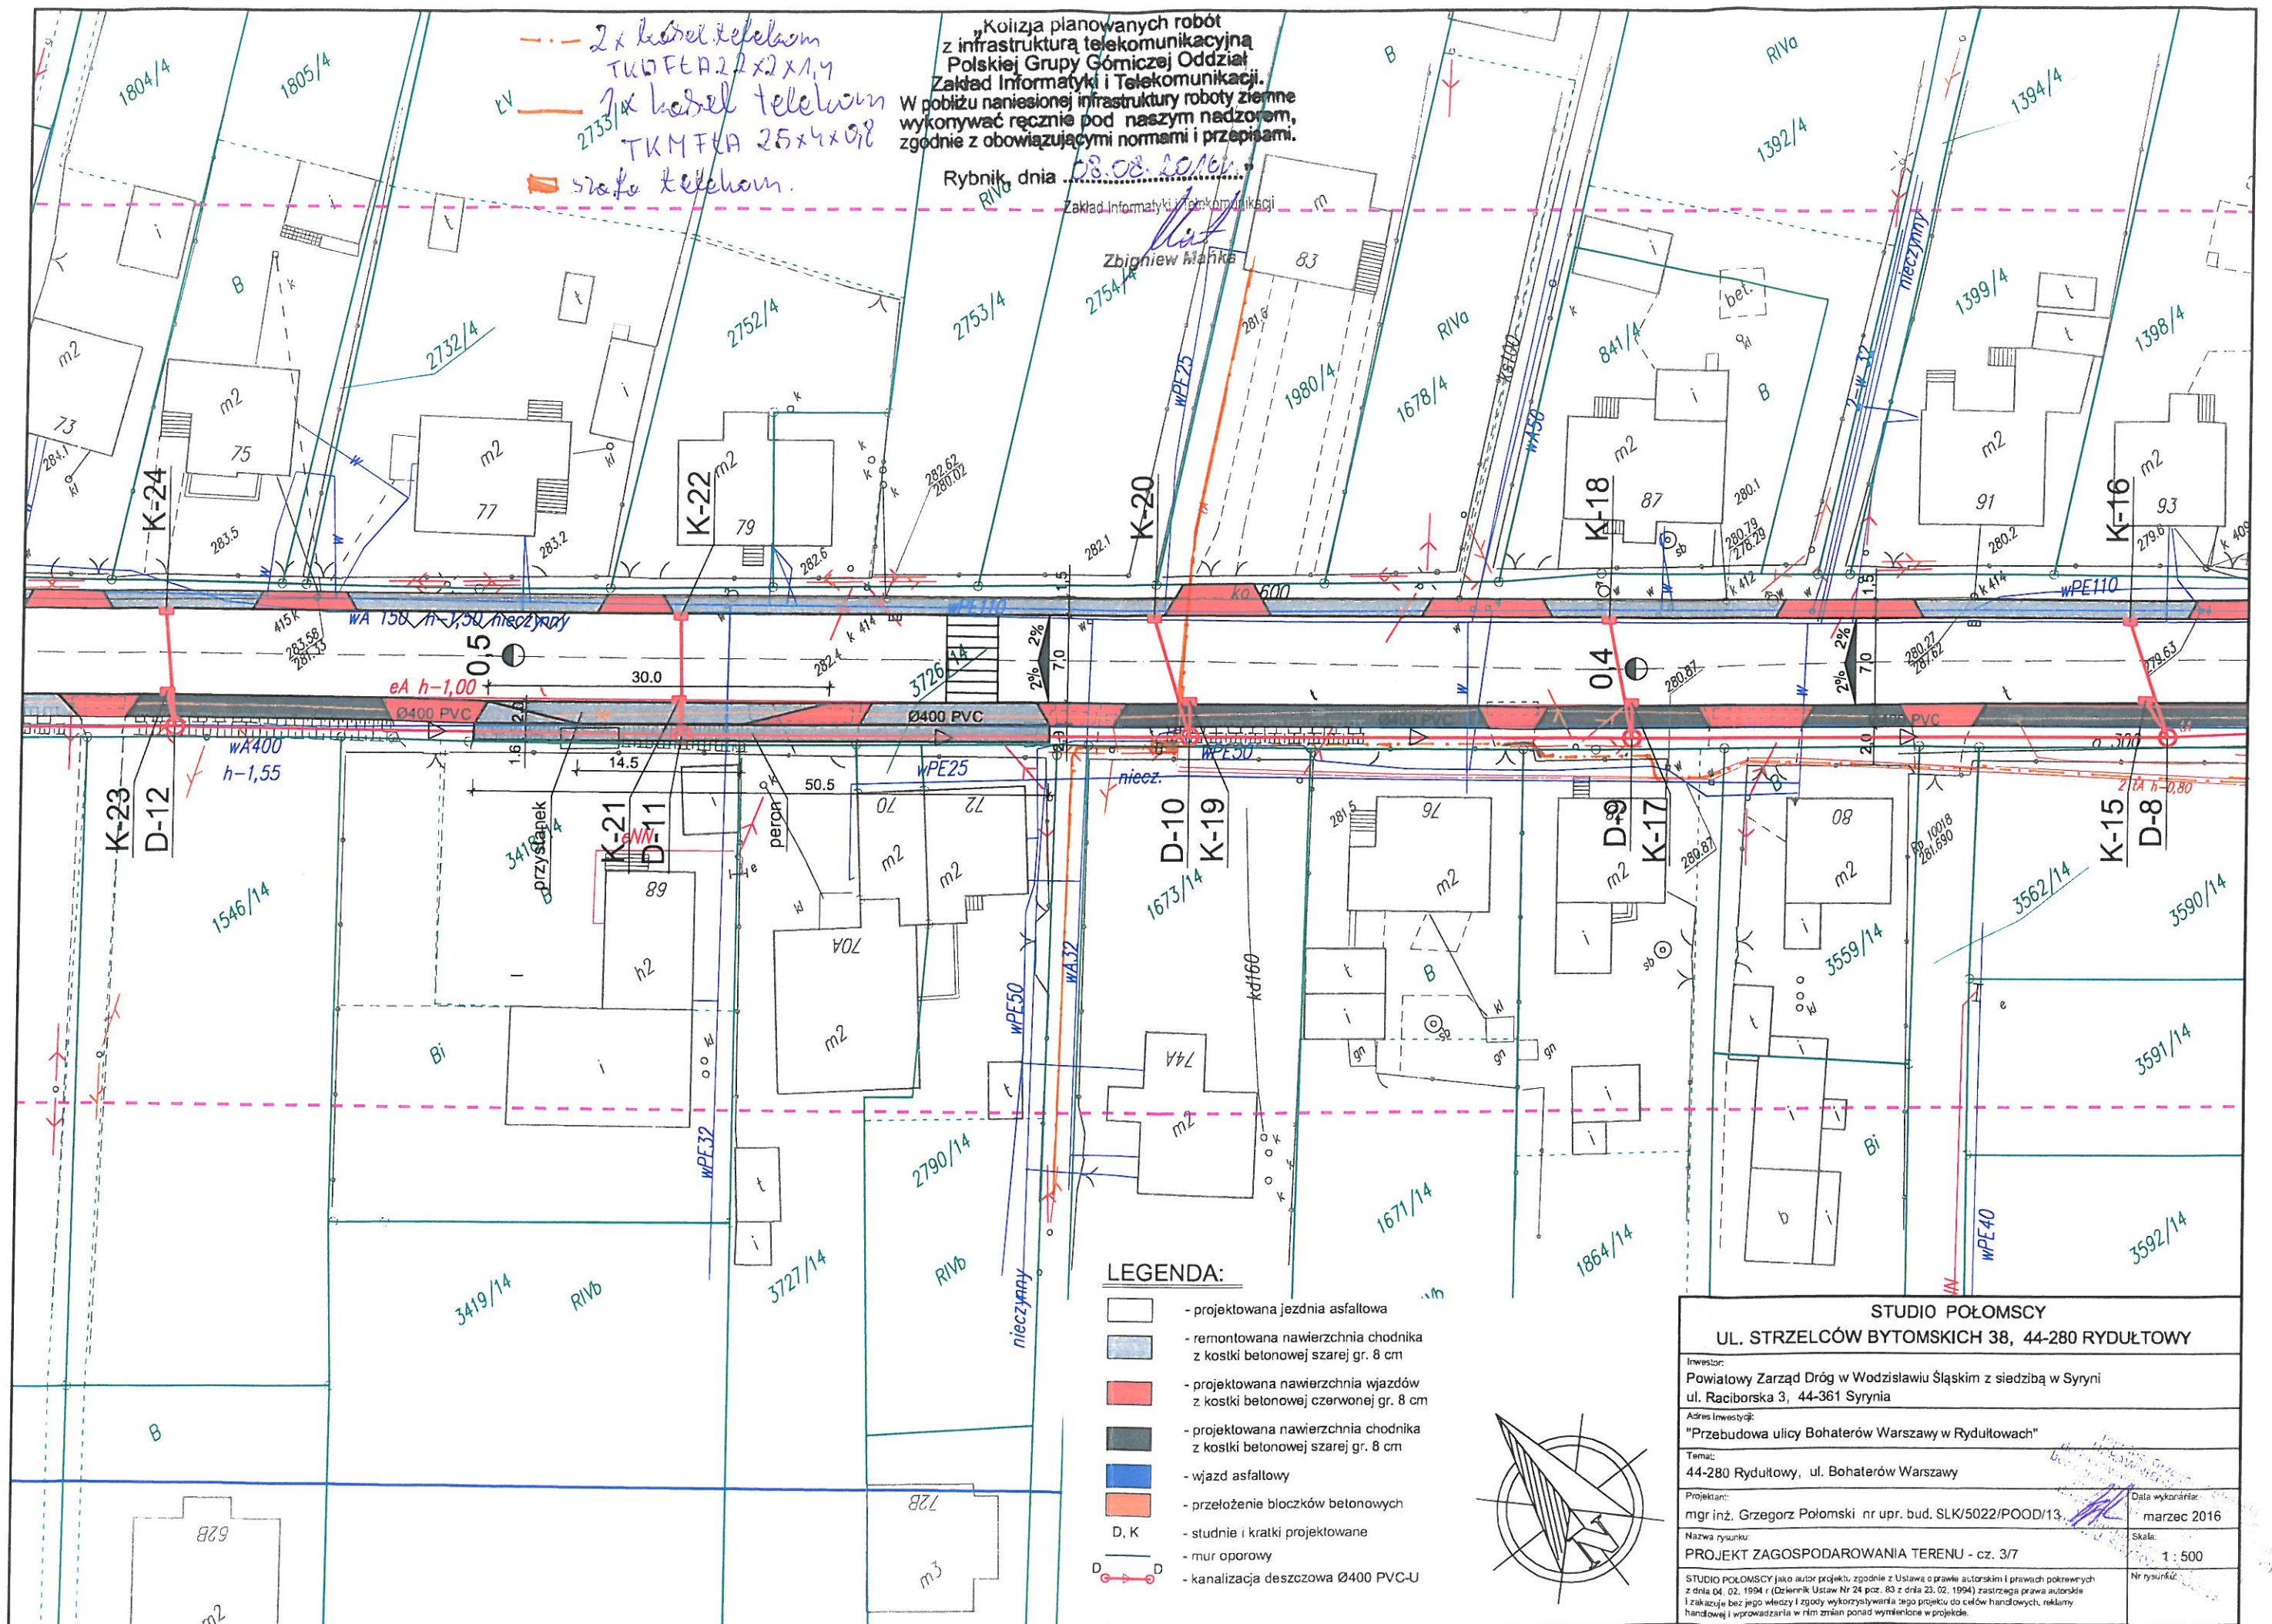


„Projektowane roboty wg lokalizacji jak na niniejszym planie nie wchodzi w kolizję z urządzeniami telekomunikacyjnymi Polskiej Grupy Górnictwa Oddział Zakład Informatyki i Telekomunikacji

Rybnik, dnia 08.08.2016r.
Zakład Informatyki i Telekomunikacji

Zbigniew Mańka

LEGENDA:

- projektowana jezdnia asfaltowa
- remontowana nawierzchnia chodnika z kostki betonowej szarej gr. 8 cm
- projektowana nawierzchnia wjazdów z kostki betonowej czerwonej gr. 8 cm
- projektowana nawierzchnia chodnika z kostki betonowej szarej gr. 8 cm
- wjazd asfaltowy
- przełożenie bloczków betonowych
- studnie i kratki projektowane
- mur oporowy
- kanalizacja deszczowa Ø400 PVC-U

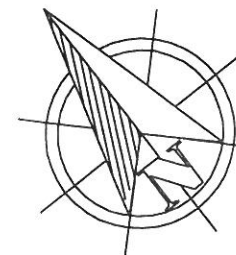

STUDIO POŁOMSCY UL. STRZELCÓW BYTOMSKICH 38, 44-280 RYDUŁTOWY

Inwestor:
Powiatowy Zarząd Dróg w Wodzisławiu Śląskim z siedzibą w Syrnii
ul. Raciborska 3, 44-361 Syrnia

Adres inwestycji:
„Przebudowa ulicy Bohaterów Warszawy w Rydułtowie”

Temat:
44-280 Rydułtowy, ul. Bohaterów Warszawy

Projektant:
mgr inż. Grzegorz Połomski nr upr. bud. SLK/5022/POOD/13


Data wykonania:
marzec 2016

Nazwa rysunku:
PROJEKT ZAGOSPODAROWANIA TERENU - cz. 4/7

Skala:
1 : 500

STUDIO POŁOMSCY jako autor projektu, zgodnie z Ustawą o prawie autorskim i prawach pokrewnych z dnia 04.02.1994 r. (Dziennik Ustaw Nr 24 poz. 83 z dnia 23.02.1994) zastrzega prawa autorskie i zakazuje bez jego wiedzy i zgody wykorzystywania tego projektu do celów handlowych, reklamowych i wprowadzania w nim zmian ponad wymienione w projekcie.

Nr rysunku:

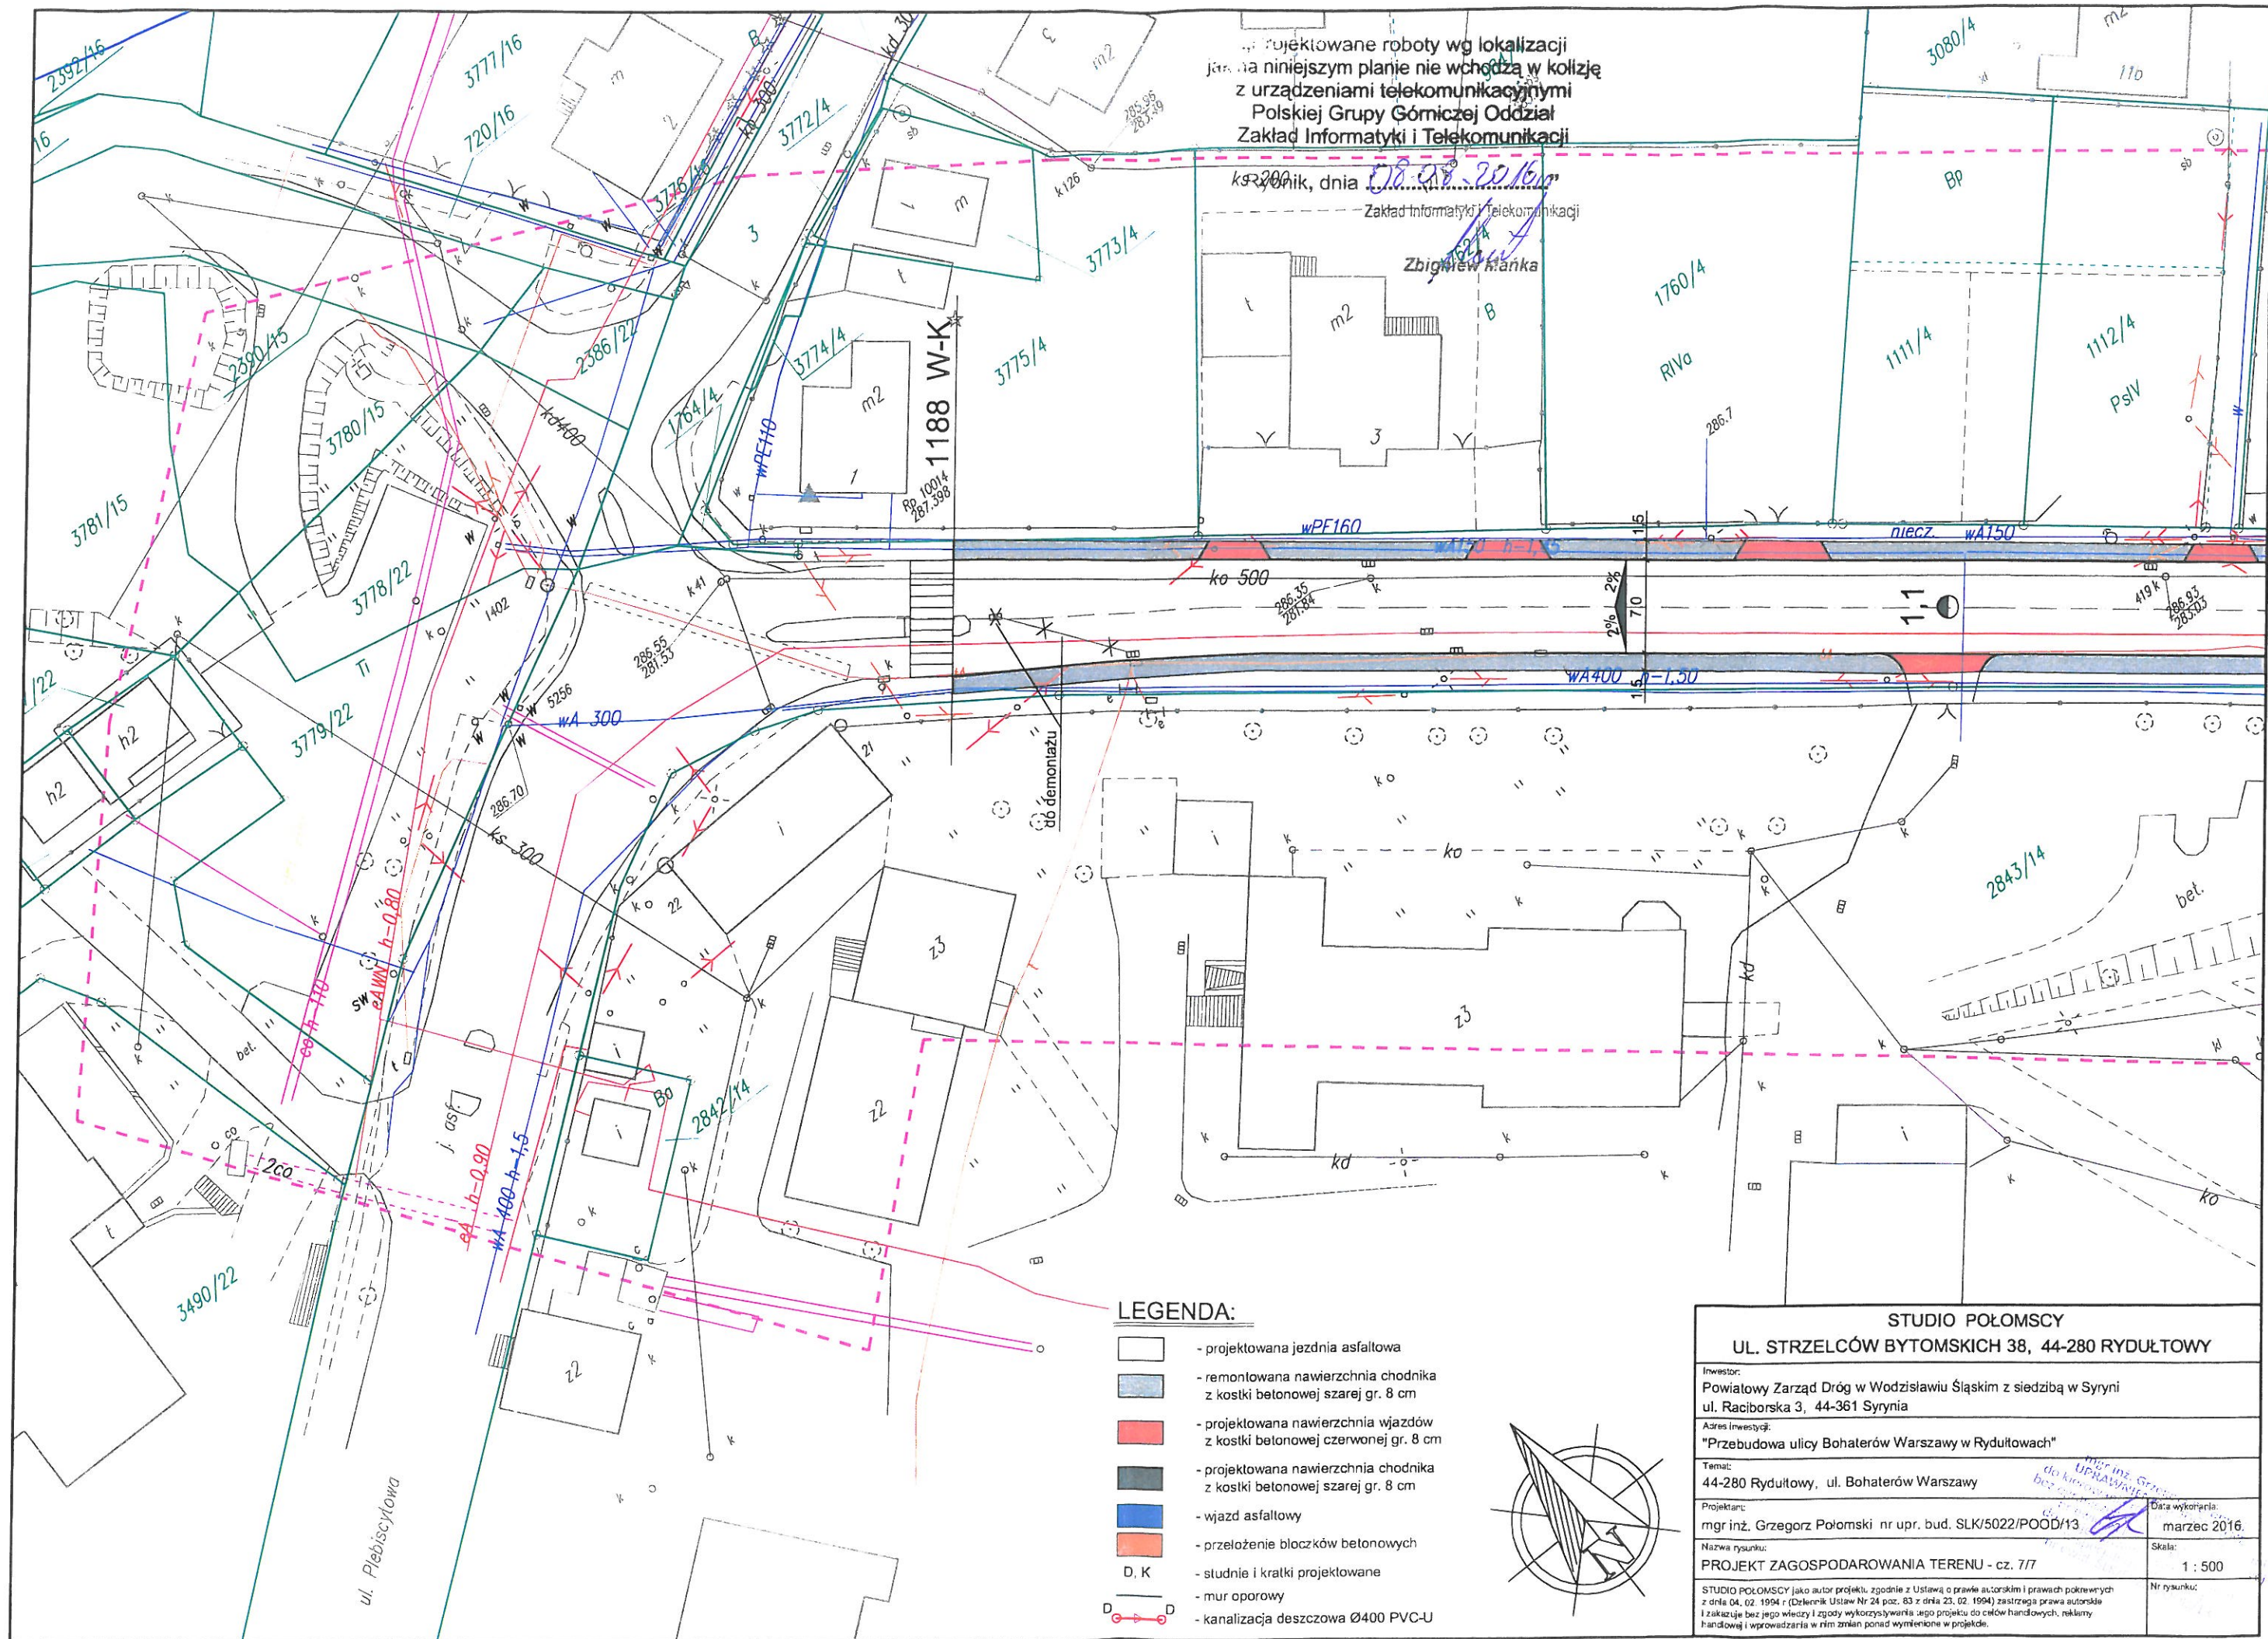


Projektowane roboty wg lokalizacji
na niniejszym planie nie wchodzi w kolizję
z urządzeniami telekomunikacyjnymi
Polskiej Grupy Górniczej Oddział
Zakład Informatyki i Telekomunikacji

Wykonik, dnia 08.08.2016r.
Zakład Informatyki i Telekomunikacji

Zbigniew Mańka

LEGENDA:

- projektowana jezdnia asfaltowa
- remontowana nawierzchnia chodnika z kostki betonowej szarej gr. 8 cm
- projektowana nawierzchnia wjazdów z kostki betonowej czerwonej gr. 8 cm
- projektowana nawierzchnia chodnika z kostki betonowej szarej gr. 8 cm
- wjazd asfaltowy
- przełożenie bloczków betonowych
- studnie i kratki projektowane
- mur oporowy
- kanalizacja deszczowa Ø400 PVC-U

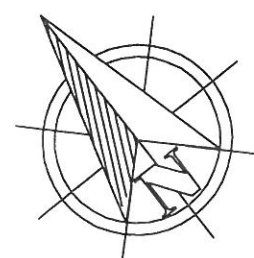

STUDIO POŁOMSCY			
UL. STRZELCÓW BYTOMSKICH 38, 44-280 RYDUŁTOWY			
Inwestor: Powiatowy Zarząd Dróg w Wodzisławiu Śląskim z siedzibą w Syrnii ul. Raciborska 3, 44-361 Syrnia			
Adres inwestycji: "Przebudowa ulicy Bohaterów Warszawy w Rydułtowie"			
Temat: 44-280 Rydułtowy, ul. Bohaterów Warszawy			
Projektant: mgr inż. Grzegorz Połomski nr upr. bud. SLK/5022/POOD/13			Data wykonania: marzec 2016
Nazwa rysunku: PROJEKT ZAGOSPODAROWANIA TERENU - cz. 7/7			Skala: 1 : 500
STUDIO POŁOMSCY jako autor projektu, zgodnie z Ustawą o prawie autorskim i prawach pokrewnych z dnia 04.02.1994 r. (Dziennik Ustaw Nr 24 poz. 83 z dnia 23.02.1994) zastrzega prawa autorskie i zakazuje bez jego wiedzy i zgody wykorzystywania jego projektu do celów handlowych, reklamowych i wprowadzania w nim zmian ponad wymienione w projekcie.			
Nr rysunku:			

Adres do korespondencji:

TAURON Dystrybucja S.A.
Oddział w Gliwicach
ul. Portowa 14a, 44-100 Gliwice

Klienci Indywidualni:

tel: 32 303 0 303

Klienci Biznesowi:

tel: 32 303 0 101

Gliwice, dnia 23 luty 2016

TDO11/OMD/AE/711/S16/012989/2016



"LIMES" S.C. Geodezja i Kartografia M. Durczok - E. Radecka
ul. Józefa Rymera 100
44-310 Radlin

Dotyczy: wniosku o naniesienie uzbrojenia terenu - aktualizacja mapy do celów projektowych - budowa kanalizacji przy ul. Bohaterów Warszawy w Rydułtowach

Odpowiadając na pismo z dnia 17-02-2016 informujemy, na załączonych planach naniesiono orientacyjny przebieg linii 110kV relacji Rydułtowy – Pszów, Rydułtowy - Wodzisław przęsło słup nr 11, linii napowietrznych i kabli SN, nN, oświetlenia ulicznego i telekomunikacji wraz z klauzulami informacyjnymi umieszczonymi na odwrocie map, do których należy się bezwzględnie stosować.

Istniejące na wskazanym terenie linie napowietrzne nN należy zinwentaryzować we własnym zakresie.

Wszelkie zbliżenia i skrzyżowania projektowanej inwestycji z naszymi urządzeniami należy wykonać zgodnie z przepisami i normami BHP i PBUE.

Dokładne położenie naniesionych kabli (w miejscach kolizji) należy ustalić za pomocą przekopów kontrolnych, wykonanych ręcznie (bez użycia sprzętu mechanicznego).

W przypadku prac w pobliżu naszych urządzeń należy wystąpić o nadzór nad prowadzonymi robotami do Spółki TAURON Dystrybucja Serwis S.A. w Gliwicach przy ul. Barlickiego 2 w zakresie sieci nN, SN, WN. W przypadku kabli teletechnicznych należy wystąpić do Spółki TAURON Obsługa Klienta z o.o. w Gliwicach ul. Wybrzeże Armii Krajowej 19.


Ponadto informujemy, że na danym terenie mogą znajdować się urządzenia elektroenergetyczne i teletechniczne niebędące własnością TAURON Dystrybucja S.A. Oddział w Gliwicach.

Ważność uzgodnienia ustala się na okres dwóch lat, licząc od daty niniejszego pisma.

Załączniki: mapa szt.5

Faktura VAT zostanie przesłana odrębną pocztą

Kopia: OMD

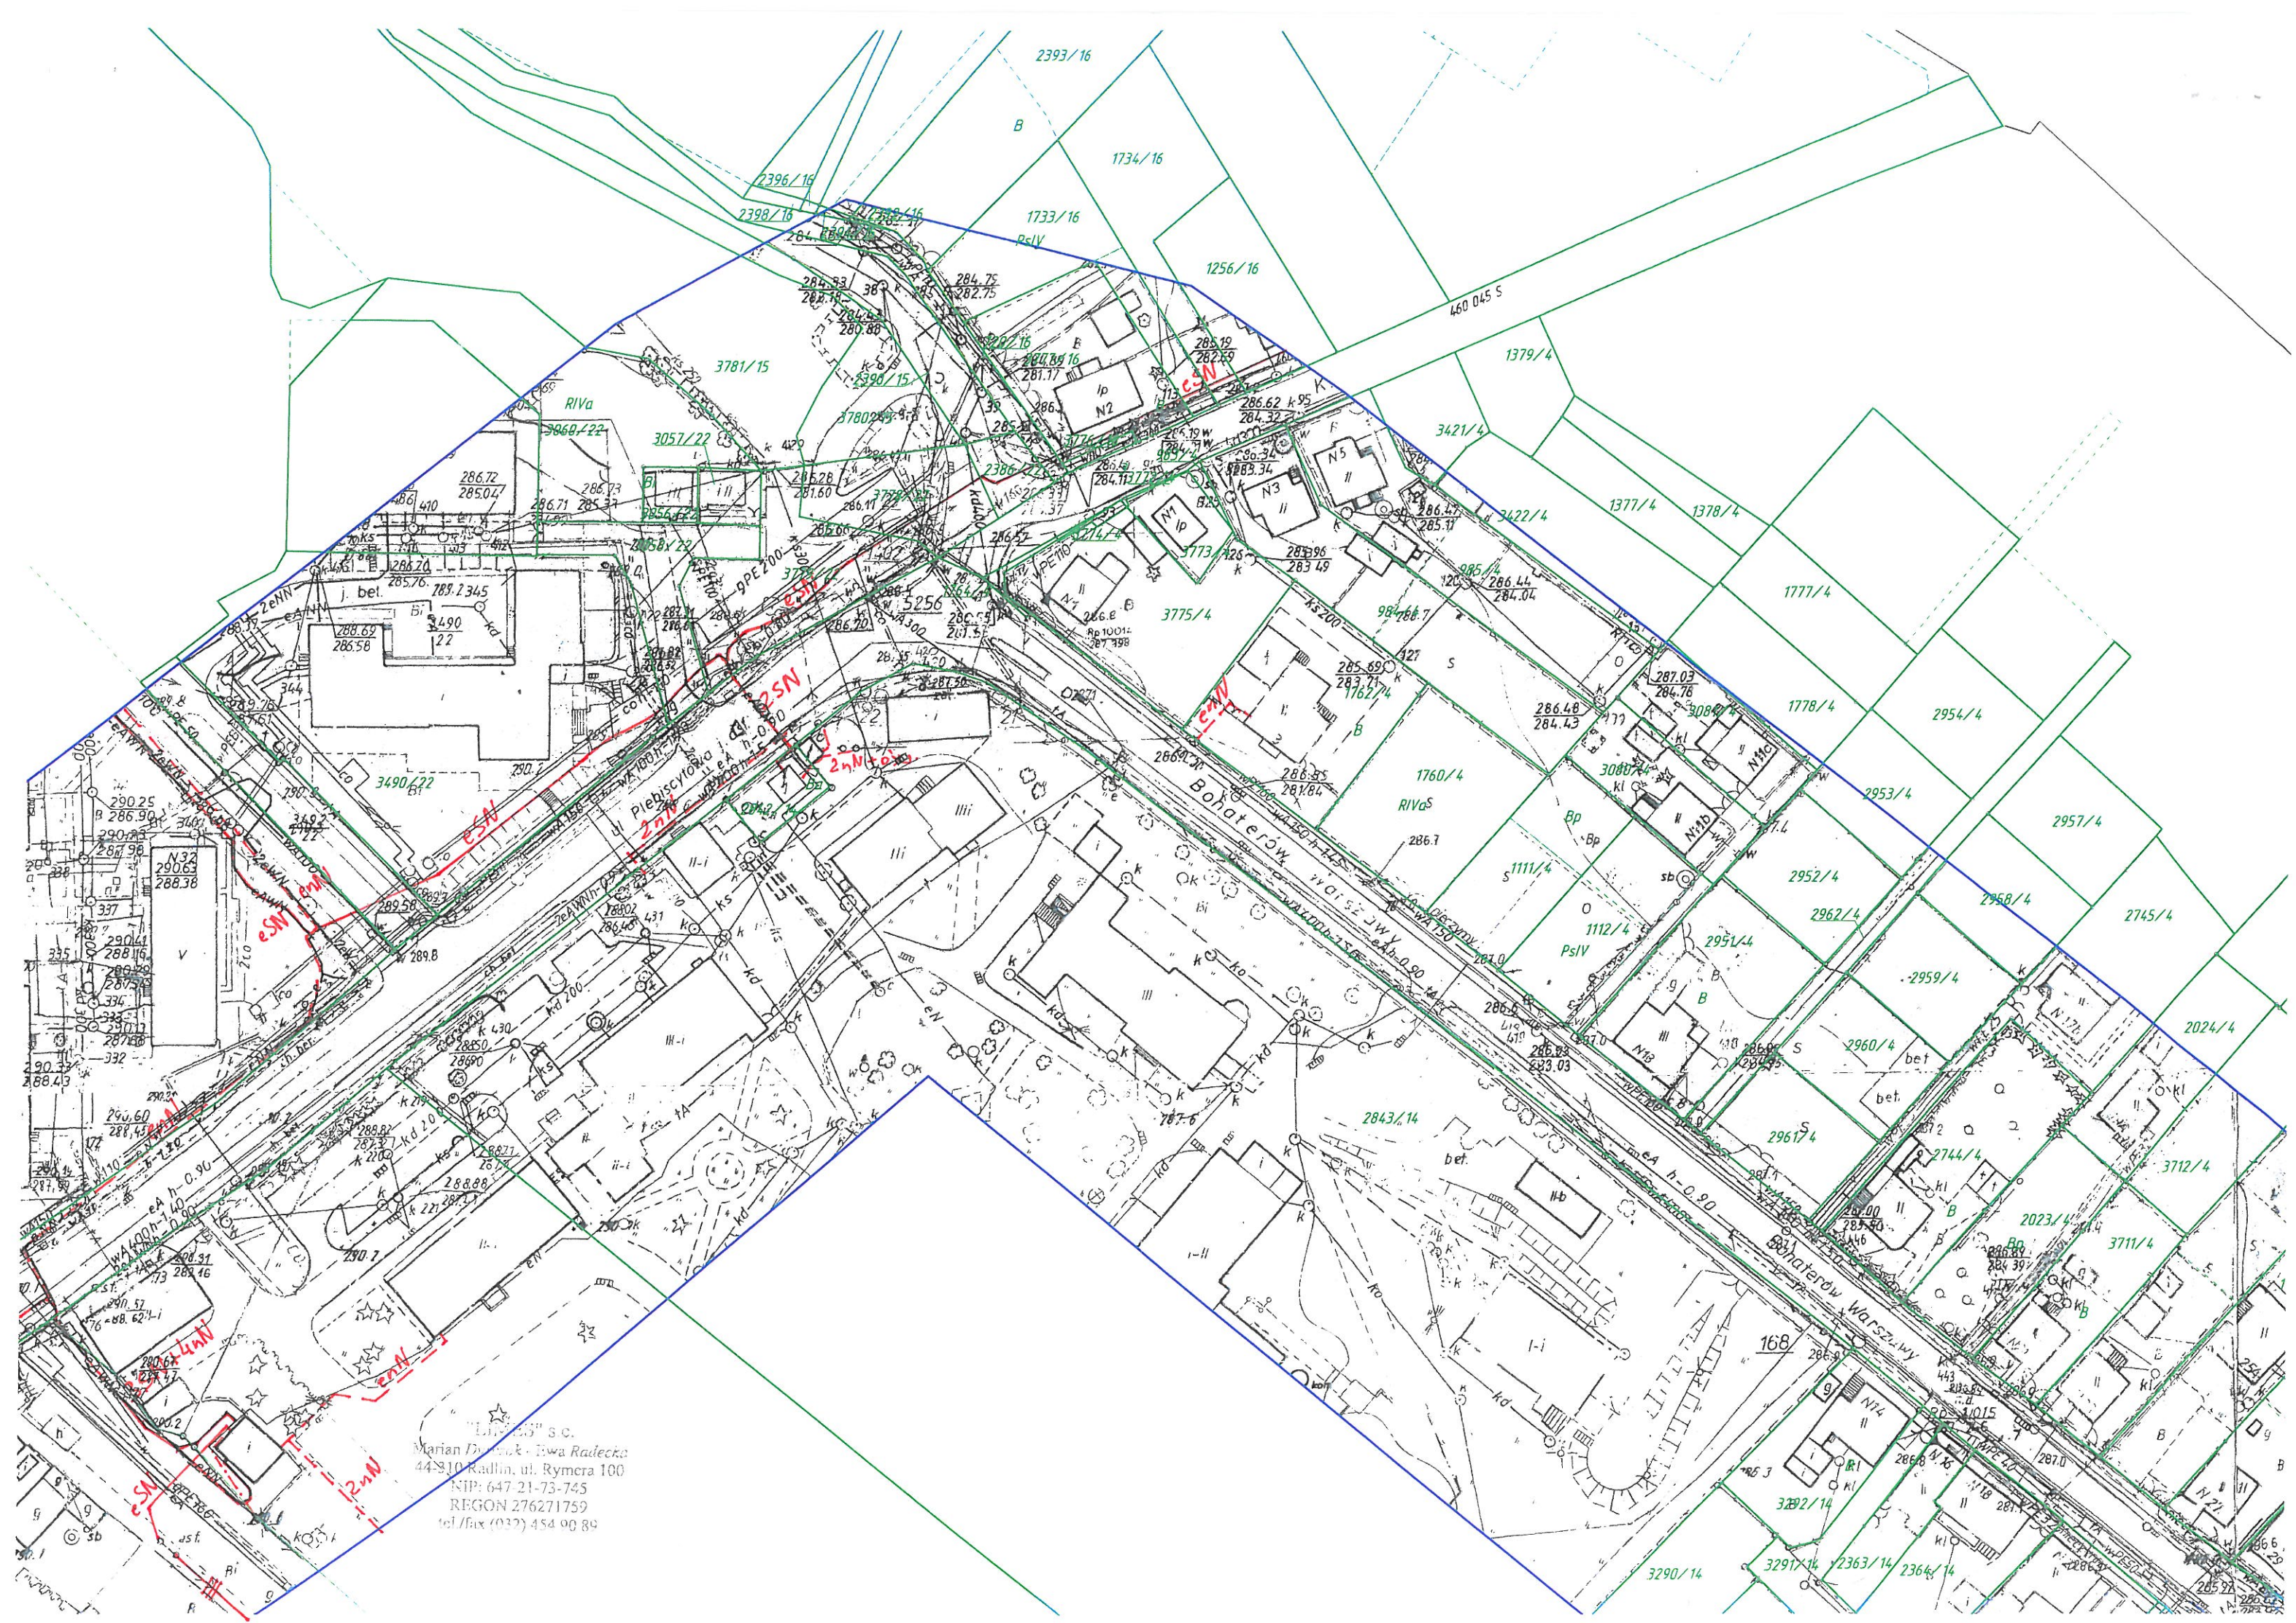

Naniesione rysy urządzeń energetycznych i teletechnicznych są orientacyjne i nie oznaczają wyrażenia zgody na wykonywanie robót ziemnych. Ze względu na bezpieczeństwo osób i mienia, w przypadku kolizji lub skrzyżowań z istniejącą siecią elektroenergetyczną, w terminie 14 dni przed przystąpieniem do robót wskazane jest wystąpić do Służby eksploatującej sieć o odpłatny nadzór branżowy oraz wykonać reguły kontrolne celem ustalenia dokładnej trasy kabli. Sieć napowietrzna nie należy zamieniać w kable we własnym zakresie. Wszelkie skrzyżowania i zbliżenia projektowanej inwestycji z naszymi urządzeniami należy przebudować lub zabezpieczyć na koszt inwestora, zgodnie z obowiązującymi normami, w oparciu o dokumentację zatwierdzoną przez TAURON Dystrybucja S.A. Oddział w Gliwicach. Uzgodnienie jest ważne 2 lata od daty wystawienia.

Kategorycznie zabraniamy prowadzenia robót ziemnych sprzętem mechanicznym bez nadzoru w odległości mniejszej niż 2m od zlokalizowanego przekrojem kontrolnym kabla.

Z przyczyn niezależnych od TAURON Dystrybucja S.A. Oddział w Gliwicach głębokość kabli w ziemi może być inna od podanej w obowiązującej normie.

Legenda:

- Linie kablowe WN
- Linie napowietrzne WN
- Linie kablowe SN
- Linie napowietrzne SN
- Linie kablowe nN
- Linie napowietrzne nN
- Linie kablowe oświetleniowe
- Linie napowietrzne oświetleniowe
- Linie kablowe teletechniczne
- Linie napowietrzne teletechniczne

Przed przystąpieniem do prac w odległości mniejszej niż:

- 5 m od skrajnych przewodów linii napowietrznych nN,
- 10 m od skrajnych przewodów linii napowietrznych SN,
- 15 m od skrajnych przewodów linii napowietrznych WN,

należy uzgodnić bezpieczne metody pracy ze Spółką eksploatującą sieć. Odległości powyższe dotyczą również użycia dźwigni, licząc odległość od najdalej wysuniętej części maszyny do skrajnego przewodu. Prace ziemne należy prowadzić w ten sposób, aby nie naruszać ustojów słupów linii jw., inaczej będą musiały być odbudowane kosztem i staraniem winnego ich uszkodzenia.

Należy zachować minimalną odległość projektowanych sieci podziemnych od istniejących fundamentów słupów linii energetycznych:

- linii nN - 1 m,
- linii SN - 1 m,
- linii WN - 5 m


Minimalne odległości poziome od skrajnego przewodu linii napowietrznej gołej i niepełnoizolowanej do nowo projektowanego obiektu budowlanego powinny być zgodne z obowiązującymi normami.

TAURON Dystrybucja S.A.
Pełnomocnik

Andrzej Erenz

23 LUT. 2016

TD011/OMA/AE/711/516/012 889/2016

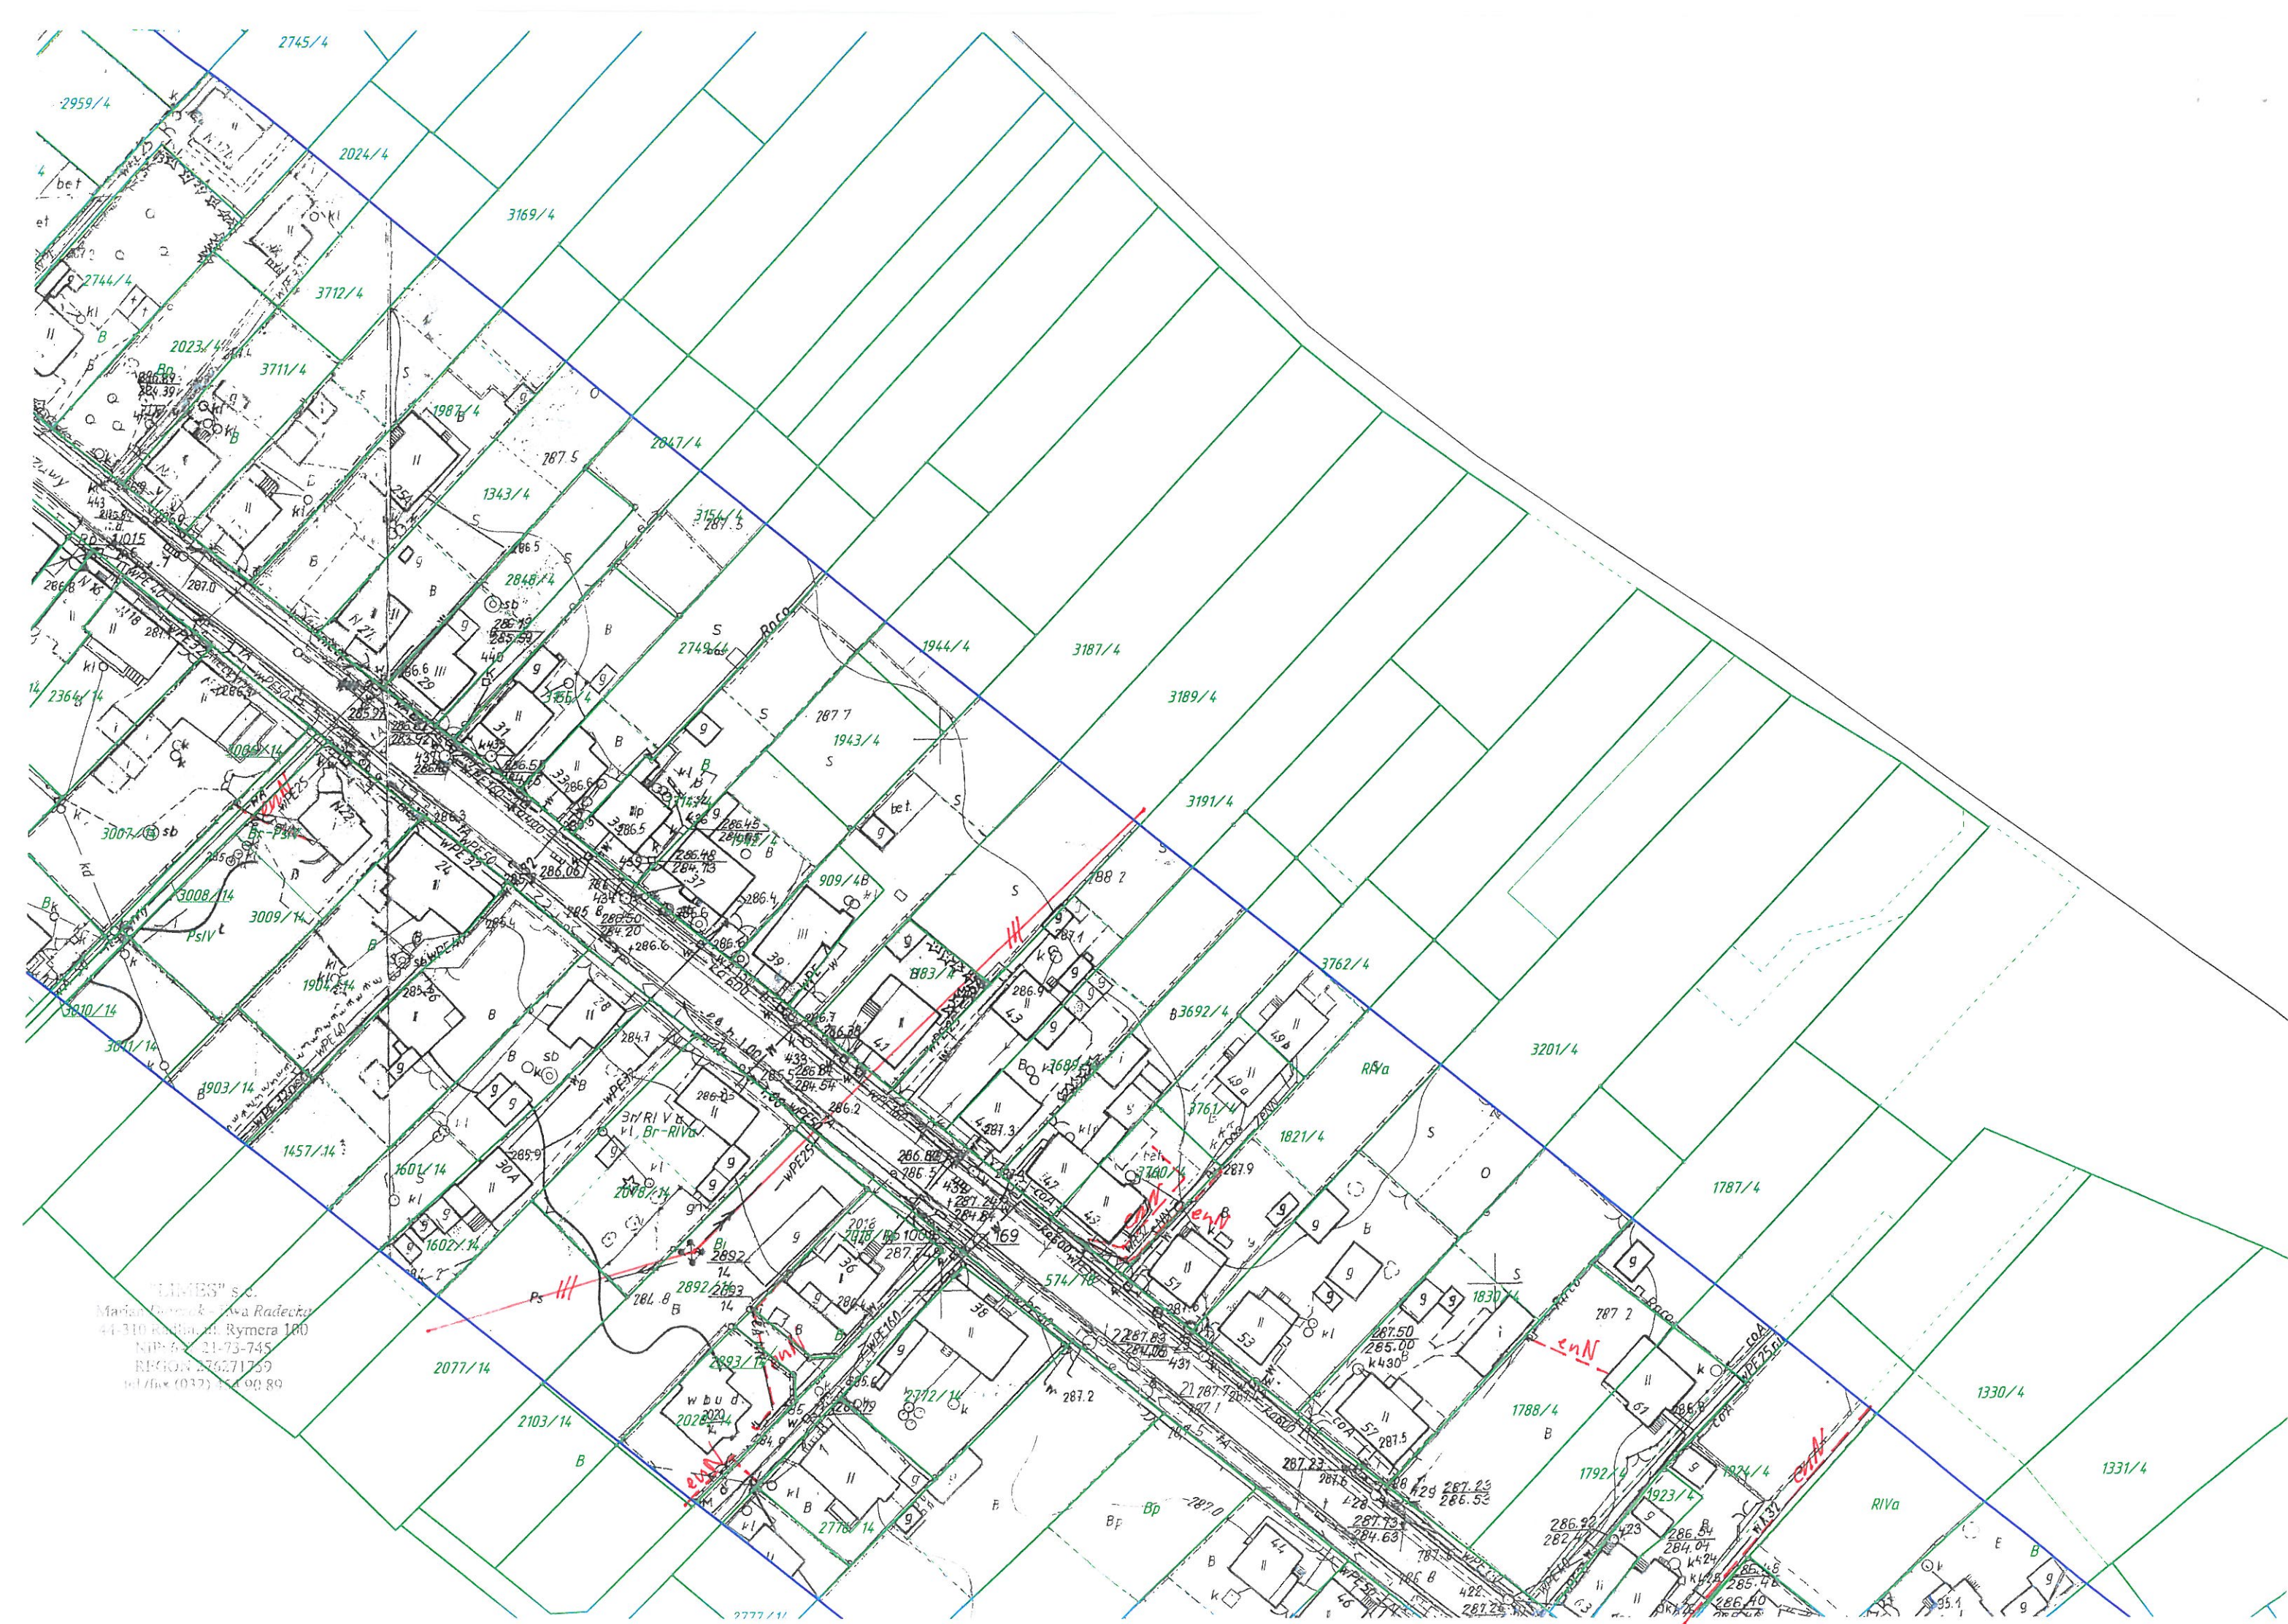

Naniesione trasy urządzeń energetycznych i teletechnicznych są orientacyjne i nie oznaczają wyrażenia zgody na wykonywanie robót ziemnych. Ze względu na bezpieczeństwo osób i mienia, w przypadku kolizji lub skrzyżowań z istniejącą siecią energetyczną, w terminie 14 dni przed przystąpieniem do robót wskazane jest wystąpić do Spółki eksploatującej sieć o odpłatny nadzór inżynierski oraz wykonać ręczne przekopy kontrolne celem ustalenia dokładnej trasy kabli. Sieć napowietrzną należy zidentyfikować we własnym zakresie. Wszelkie skrzyżowania i zbliżenia projektowanej inwestycji z naszymi urządzeniami należy przebudować lub zabezpieczyć na koszt inwestora, zgodnie z obowiązującymi normami, w oparciu o dokumentację zatwierdzoną przez TAURON Dystrybucja S.A. Oddział w Gliwicach. Uzgodnienie jest ważne 2 lata od daty wystawienia.

Kategorycznie zabraniamy prowadzenia robót ziemnych sprzętem mechanicznym bez nadzoru w odległości mniejszej niż 2m od zlokalizowanego przekopem kontrolnym kabla.

Z przyczyn niezależnych od TAURON Dystrybucja S.A. Oddział w Gliwicach głębokość kabli w ziemi może być inna od podanej w obowiązującej normie.

Legenda:

- Linie kablowe WN
- Linie napowietrzne WN
- Linie kablowe SN
- Linie napowietrzne SN
- Linie kablowe nN
- Linie napowietrzne nN
- Linie kablowe oświetleniowe
- Linie napowietrzne oświetleniowe
- Linie kablowe teletechniczne
- Linie napowietrzne teletechniczne

Przed przystąpieniem do prac w odległości mniejszej niż:

- 5 m od skrajnych przewodów linii napowietrznych nN,
- 10 m od skrajnych przewodów linii napowietrznych SN,
- 15 m od skrajnych przewodów linii napowietrznych WN,

należy uzgodnić bezpieczne metody pracy ze Spółką eksploatującą sieć. Odległości powyższe dotyczą również użycia dźwigni, licząc odległość od najdalej wysuniętej części maszyny do skrajnego przewodu. Prace ziemne należy prowadzić w ten sposób, aby nie naruszać ustojów słupów linii jw., inaczej będą musiały być odbudowane kosztem i staraniem winnego ich uszkodzenia.

Należy zachować minimalną odległość projektowanych sieci podziemnych od istniejących fundamentów słupów linii energetycznych:

- linii nN - 1 m,
- linii SN - 1 m,
- linii WN - 5 m


Minimalne odległości poziome od skrajnego przewodu linii napowietrznej gołej i niepełnoizolowanej do nowo projektowanego obiektu budowlanego powinny być zgodne z obowiązującymi normami

TAURON Dystrybucja S.A.
Pełnomocnik

Andrzej Erenz

23 LUT. 2016

TD0011/OMD/AE/711/S16/012389/2016

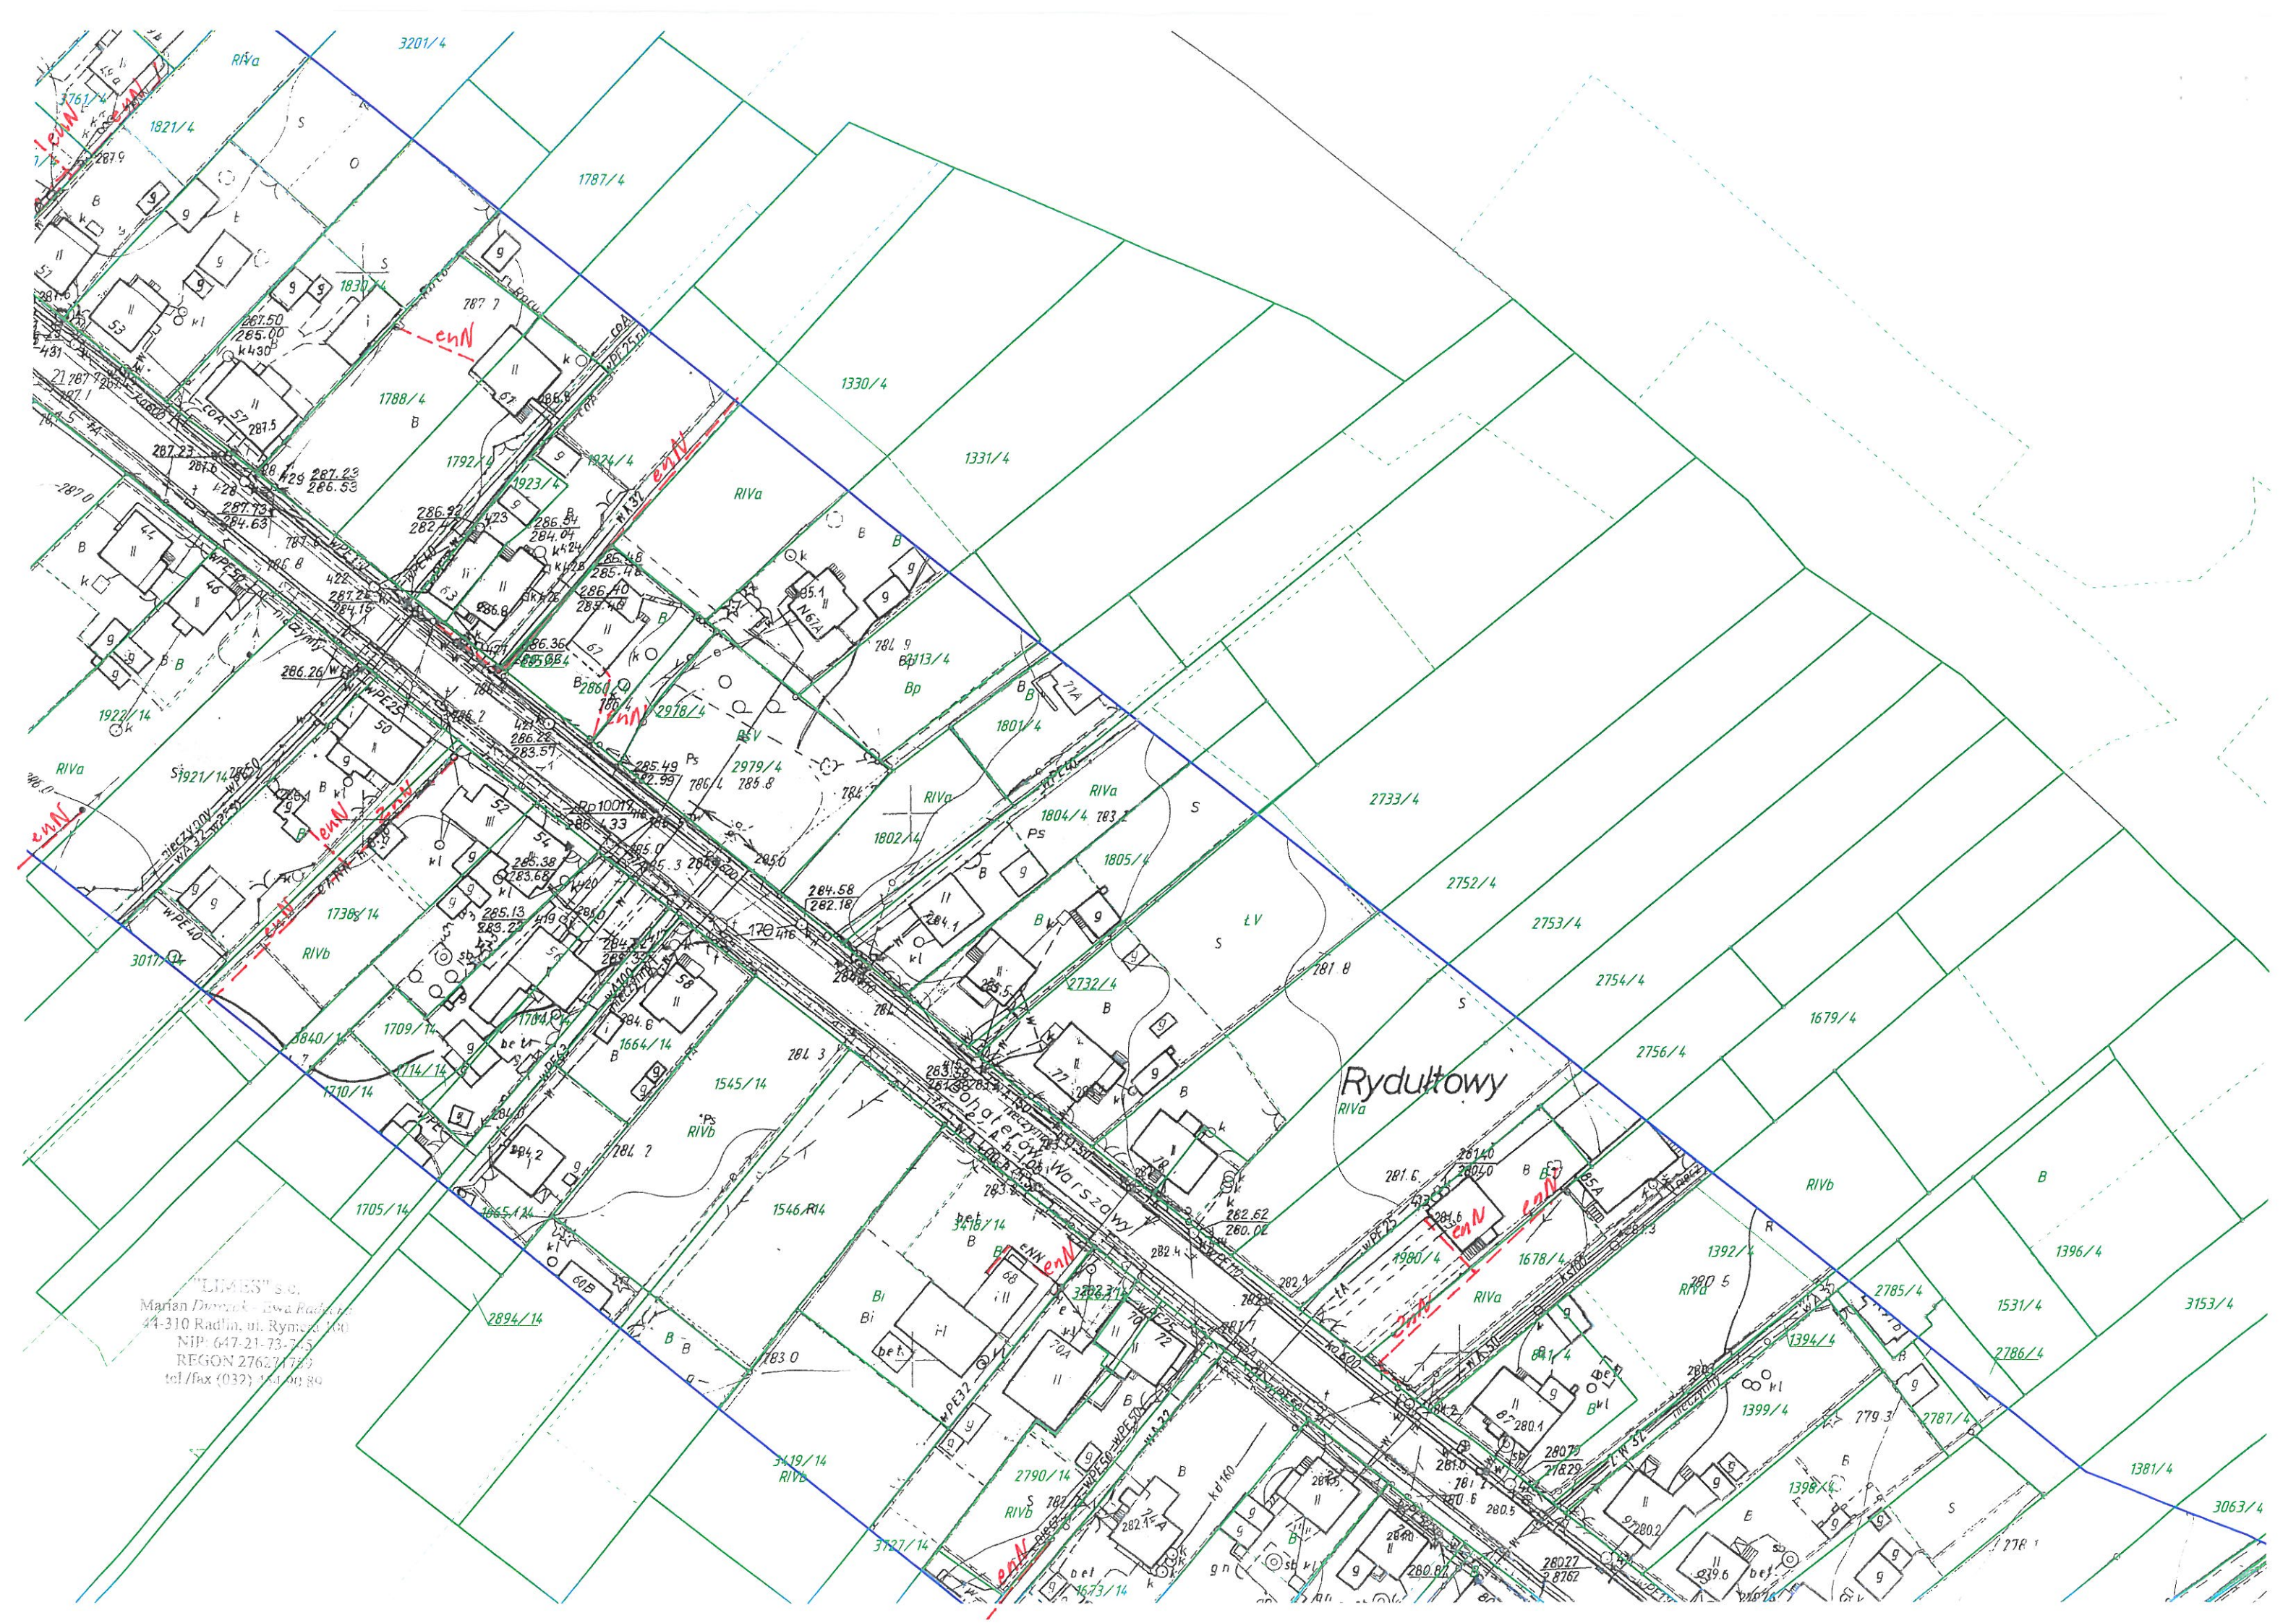

Rydułtowy

"LUMES" s.c.
Marian Dmoch - Ewa Radzińska
44-310 Radlin, ul. Rymosa 100
NIP: 647-21-73-745
REGON 276271739
tel./fax (032) 454 00 80

Naniesione trasy urządzeń energetycznych i teletechnicznych są orientacyjne i nie oznaczają wyrażenia zgody na wykonanie robót ziemnych. Ze względu na bezpieczeństwo osób i mienia, w przypadku kolizji lub skrzyżowań z istniejącą siecią energetyczną, w terminie 14 dni przed przystąpieniem do robót wskazane jest wystąpić do SeSRI eksploatującej sieć o odpłatny nadzór i ranżowy oraz wykonać ręczne przekopy kontrolne celem ustalenia dokładnej trasy kabli. Sieć napowietrzną nN należy zinventaryzować we własnym zakresie. Wszelkie skrzyżowania i zblizenia projektowanej inwestycji z naszymi urządzeniami należy przebudować lub zabezpieczyć na koszt inwestora, zgodnie z obowiązującymi normami, w oparciu o dokumentację zatwierdzoną przez TAURON Dystrybucja S.A. Oddział w Gliwicach. Uzgodnienie jest ważne 2 lata od daty wystawienia.

Kategorycznie zabraniamy prowadzenia robót ziemnych sprzętem mechanicznym bez nadzoru w odległości mniejszej niż 2m od zlokalizowanego przekodem kontrolnym kabla.

Z przyczyn niezależnych od TAURON Dystrybucja S.A. Oddział w Gliwicach głębokość kabli w ziemi może być inna od podanej w obowiązującej normie.

Legenda:

- Linie kablowe WN
- Linie napowietrzne WN
- Linie kablowe SN
- Linie napowietrzne SN
- Linie kablowe nN
- zinventoryzować* Linie napowietrzne nN
- Linie kablowe oświetleniowe
- zinventoryzować* Linie napowietrzne oświetleniowe
- Linie kablowe teletechniczne
- Linie napowietrzne teletechniczne

Przed przystąpieniem do prac w odległości mniejszej niż:
• 5 m od skrajnych przewodów linii napowietrznych nN,
• 10 m od skrajnych przewodów linii napowietrznych SN,
• 15 m od skrajnych przewodów linii napowietrznych WN,
należy uzgodnić bezpieczne metody pracy ze Spółką eksploatującą sieć. Odległości powyższe dotyczą również użycia dźwignic, licząc odległość od najdalej wysuniętej części maszyny do skrajnego przewodu. Prace ziemne należy prowadzić w ten sposób, aby nie naruszać ustojów słupów linii jw., inaczej będą musiały być odbudowane kosztem i staraniem winnego ich uszkodzenia.

Należy zachować minimalną odległość projektowanych sieci podziemnych od istniejących fundamentów słupów linii energetycznych:

linii nN - 1 m,
linii SN - 1 m,
linii WN - 5 m

Minimalne odległości poziome od skrajnego przewodu linii napowietrznej gołej i niepełnoizolowanej do nowo projektowanego obiektu budowlanego powinny być zgodne z obowiązującymi normami.

TAURON Dystrybucja S.A.
Pełnomocnik


Andrzej Erenz

23 LUT. 2016

TD001/0MD/AE/7M/S16/012989/2016

Rydultowy

"LINES" s.c.
Marian Durek - Insa Biala
44-310 Radlin, ul. Rymera 1
NIP: 647 21 75 75
REGON: 145271
tel./fax (033) 453 01 90

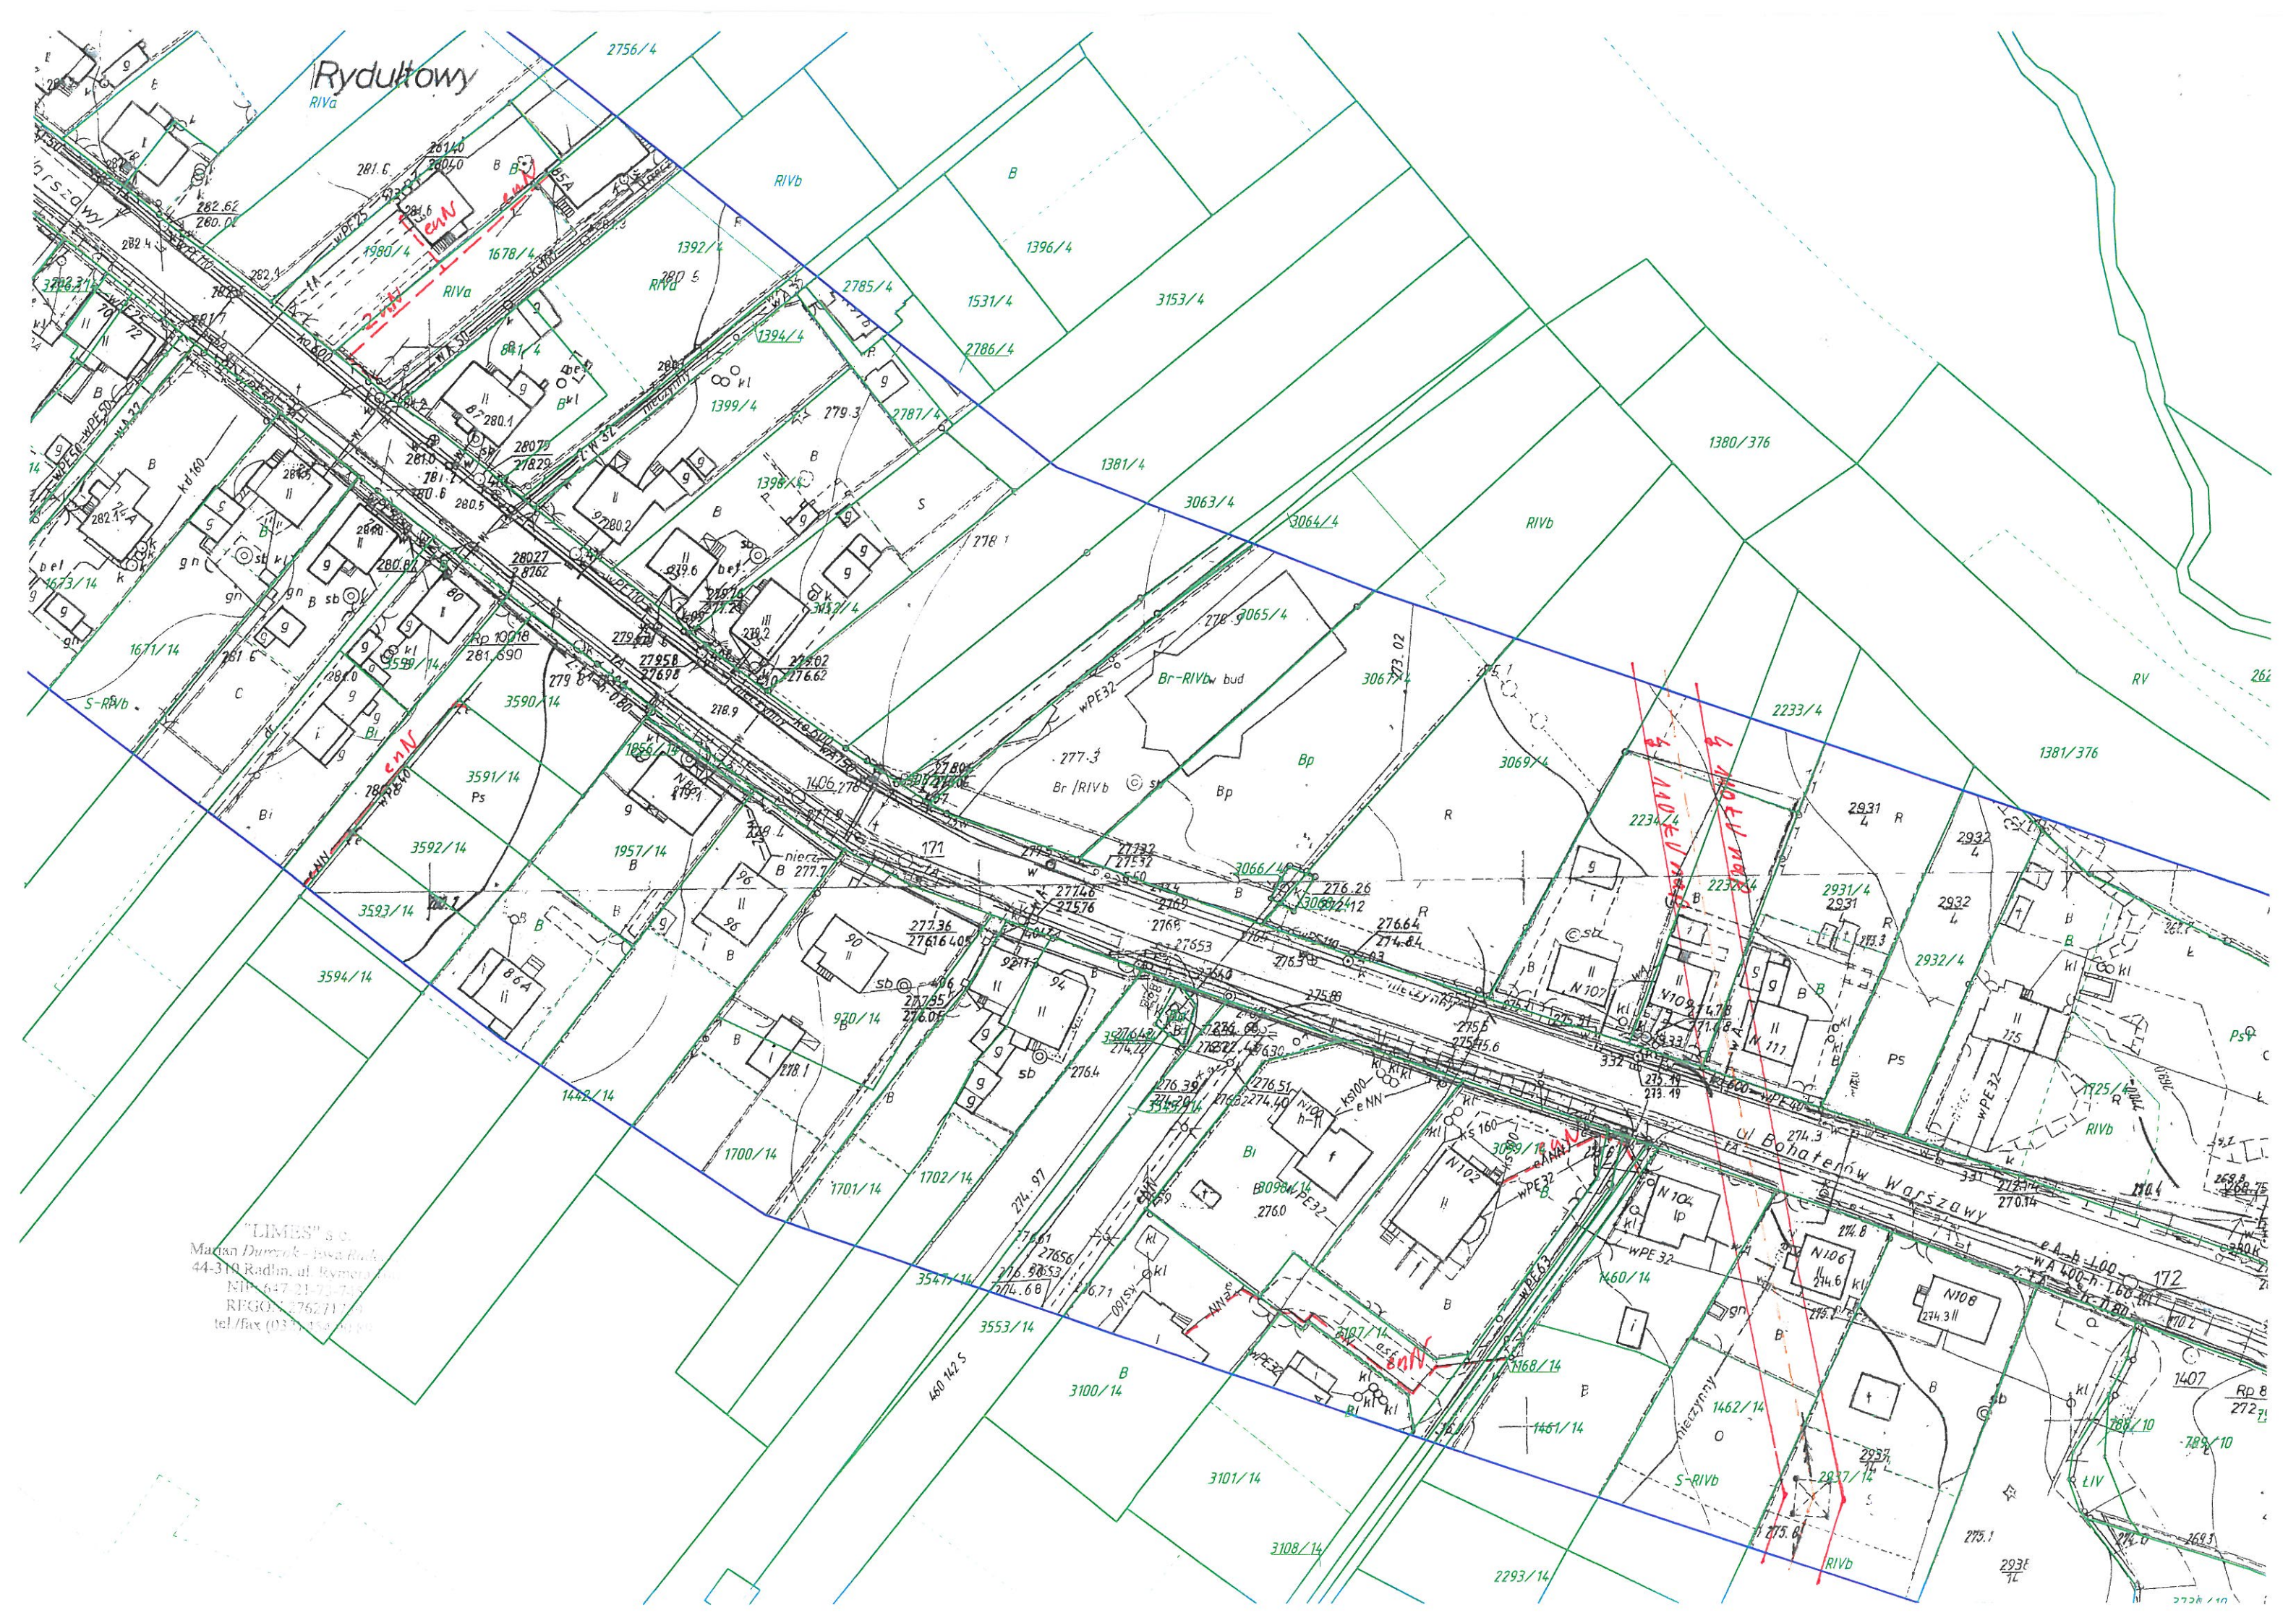

Naniesione trasy urządzeń energetycznych i teletechnicznych są orientacyjne i nie oznaczają wyrażenia zgody na wykonywanie robót ziemnych. Ze względu na bezpieczeństwo osób i mienia, w przypadku kolizji lub skrzyżowań z istniejącą siecią energetyczną, w terminie 14 dni przed przystąpieniem do robót wskazane jest wystąpić do Spółki eksploatującej sieć o dopłatny nadzór i ranożowy oraz wykonać ręczne przekopy kontrolne celem ustalenia dokładnej trasy kabli. Sieć napowietrzną należy zidentyfikować we własnym zakresie. Wszelkie skrzyżowania i zbliżenia projektowanej inwestycji z naszymi urządzeniami należy przebudować lub zabezpieczyć na koszt inwestora, zgodnie z obowiązującymi normami, w oparciu o dokumentację zatwierdzoną przez TAURON Dystrybucja S.A. Oddział w Gliwicach. Uzgodnienie jest ważne 2 lata od daty wystawienia.

Kategorycznie zabraniamy prowadzenia robót ziemnych sprzętem mechanicznym bez nadzoru w odległości mniejszej niż 2m od zlokalizowanego przekopem kontrolnym kabla.

Z przyczyn niezależnych od TAURON Dystrybucja S.A. Oddział w Gliwicach głębokość kabli w ziemi może być inna od podanej w obowiązującej normie.

- Legenda:
- Linie kablowe WN
 - Linie napowietrzne WN
 - Linie kablowe SN
 - Linie napowietrzne SN
 - Linie kablowe nN
 - Linie napowietrzne nN
 - Linie kablowe oświetleniowe
 - Linie napowietrzne oświetleniowe
 - Linie kablowe teletechniczne
 - Linie napowietrzne teletechniczne

Przed przystąpieniem do prac w odległości mniejszej niż:
• 5 m od skrajnych przewodów linii napowietrznych nN,
• 10 m od skrajnych przewodów linii napowietrznych SN,
• 15 m od skrajnych przewodów linii napowietrznych WN,
należy uzgodnić bezpieczne metody pracy ze Spółką eksploatującą sieć.
Odległości powyższe dotyczą również użycia dźwignic, licząc odległość od najdalej wysuniętej części maszyny do skrajnego przewodu.
Prace ziemne należy prowadzić w ten sposób, aby nie naruszać ustojów słupów linii jw., inaczej będą musiały być odbudowane kosztem i staraniem winnego ich uszkodzenia.

Należy zachować minimalną odległość projektowanych sieci podziemnych od istniejących fundamentów słupów linii energetycznych:
linii nN - 1 m,
linii SN - 1 m,
linii WN - 5 m

Minimalne odległości poziome od skrajnego przewodu linii napowietrznej gołej i niepełnoizolowanej do nowo projektowanego obiektu budowlanego powinny być zgodne z obowiązującymi normami.

TAURON Dystrybucja S.A.
Pełnomocnik
Andrzej Erenz

23 LUT. 2016

T20011/OMD/AE/7M/516/012989/2016



Naniesione trasy urządzeń energetycznych i teletechnicznych są orientacyjne i nie oznaczają wyrażenia zgody na wykonywanie robót ziemnych. Ze względu na bezpieczeństwo osób i mienia, w przypadku kolizji lub skrzyżowań z istniejącą siecią elektroenergetyczną, w terminie 14 dni przed przystąpieniem do robót wskazane jest wystąpić do Spółki eksploatującej sieć o odpłatny nadzór branżowy oraz wykonać W oparciu o dokumentację zatwierdzoną przez TAURON Dystrybucja S.A. Oddział w Gliwicach. Uzgodnienie jest ważne 2 lata od daty wystawienia.

Kategorycznie zabraniamy prowadzenia robót ziemnych sprzętem mechanicznym bez nadzoru w odległości mniejszej niż 2m od zlokalizowanego przekopem kontrolnym kabla.

Z przyczyn niezależnych od TAURON Dystrybucja S.A. Oddział w Gliwicach głębokość kabli w ziemi może być inna od podanej w obowiązującej normie.

Legenda:

- Linie kablowe WN
- Linie napowietrzne WN
- Linie kablowe SN
- Linie napowietrzne SN
- Linie kablowe nN
- Linie napowietrzne nN
- Linie kablowe oświetleniowe
- Linie napowietrzne oświetleniowe
- Linie kablowe teletechniczne
- Linie napowietrzne teletechniczne

Przed przystąpieniem do prac w odległości mniejszej niż:

- 5 m od skrajnych przewodów linii napowietrznych nN,
- 10 m od skrajnych przewodów linii napowietrznych SN,
- 15 m od skrajnych przewodów linii napowietrznych WN,

należy uzgodnić bezpieczne metody pracy ze Spółką eksploatującą sieć. Odległości powyższe dotyczą również użycia dźwigni, licząc odległość od najdalej wysuniętej części maszyny do skrajnego przewodu. Prace ziemne należy prowadzić w ten sposób, aby nie naruszać ustojów słupów linii jw., inaczej będą musiały być odbudowane kosztem i staraniem winnego ich uszkodzenia.

Należy zachować minimalną odległość projektowanych sieci podziemnych od istniejących fundamentów słupów linii energetycznych:

linii nN - 1 m,
linii SN - 1 m,
linii WN - 5 m

Minimalne odległości poziome od skrajnego przewodu linii napowietrznej gołej i niepełnoizolowanej do nowo projektowanego obiektu budowlanego powinny być zgodne z obowiązującymi normami

TAURON Dystrybucja S.A.
Pełnomocnik

Andrzej Erenz

23 LUT. 2016

TD001/OMD/AE/7M/546/012989/2016

Urząd Miasta Rydułtowy
ul. Ofiar Terroru 36
44-280 Rydułtowy
TEL: (032) 453 74 11 NIP: 6471017693 REGON: 272536110

Rydułtowy, dnia 2016-03-11


GW.7021.3.000005.2016

LIMES S.C. Marian Durczok-Ewa Radecka
ul. Rymera 100
44-310 Radlin

Dotyczy: naniesienia przebiegów sieci kanalizacji deszczowej
Numer pisma: GW.KW.000023.2016
Znak pisma: GW.7021.3.000005.2016

W związku z pismem z dnia 2.03.2016r. na przesłanych mapach naniesiono przebiegi sieci kanalizacji deszczowych własności Miasta Rydułtowy.
Wkreślone zostały również w obrębie dróg gminnych orientacyjne przebiegi sieci kanalizacji niezainwentaryzowanych.

Kopia:
a/a

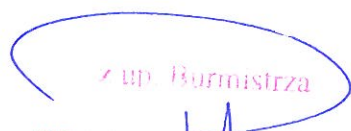

Z up. Burmistrza
mgr inż. Andrzej Potomski
Zastępca Burmistrza

nr Gw 701.3.00005 2016

inż. Grzegorz Wojtowicz


Rydultowy

Urząd Miasta Rydułtowy
Biuro ds.
Gospodarki Wodno-Ściekowej
Załącznik do uzgodnienia
nr G.W. 7021.3.00005.2016
z dnia 11.03.2016 podpis.....
INSPEKTOR
inż. Grzegorz Lipiński

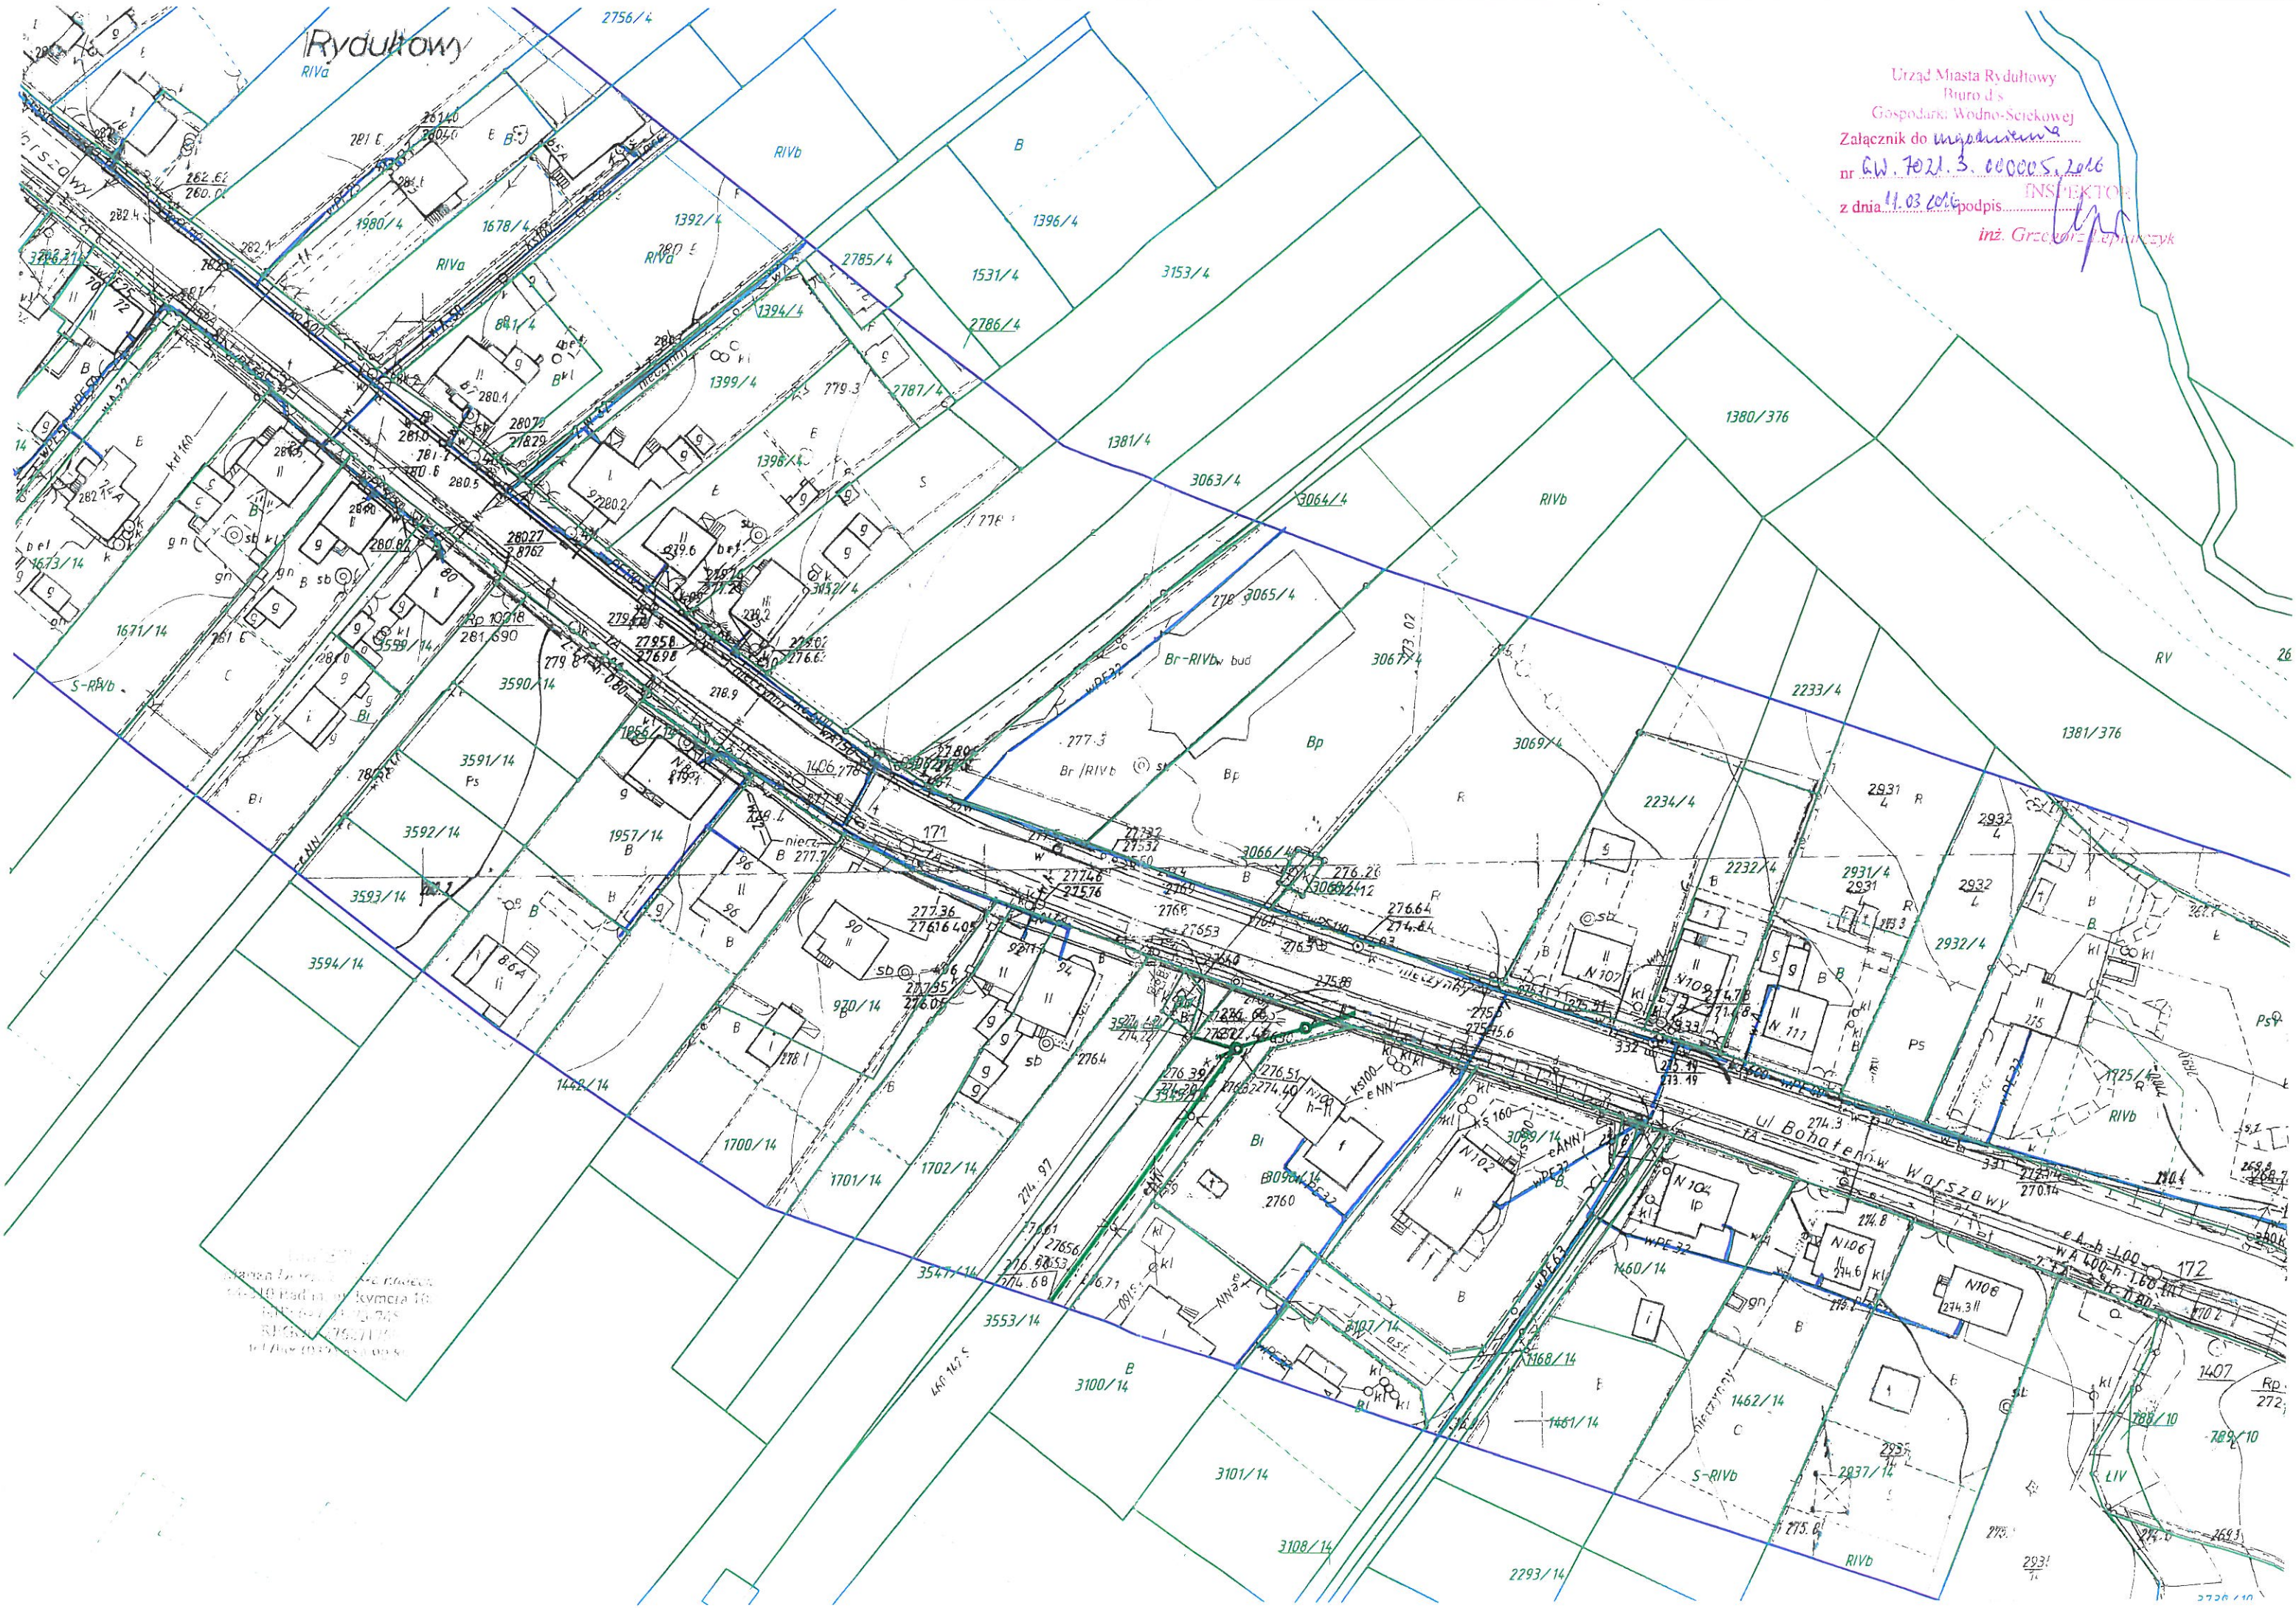

Urząd Miasta Rydułtowy
Biuro ds.
Gospodarki Wodno-Sewerowej
Załącznik do uchwały nr 611.7621.3.000005.2016
z dnia 11.05.2016 podpis..... INSPEKTOR
inż. Grzegorz Napierczyk

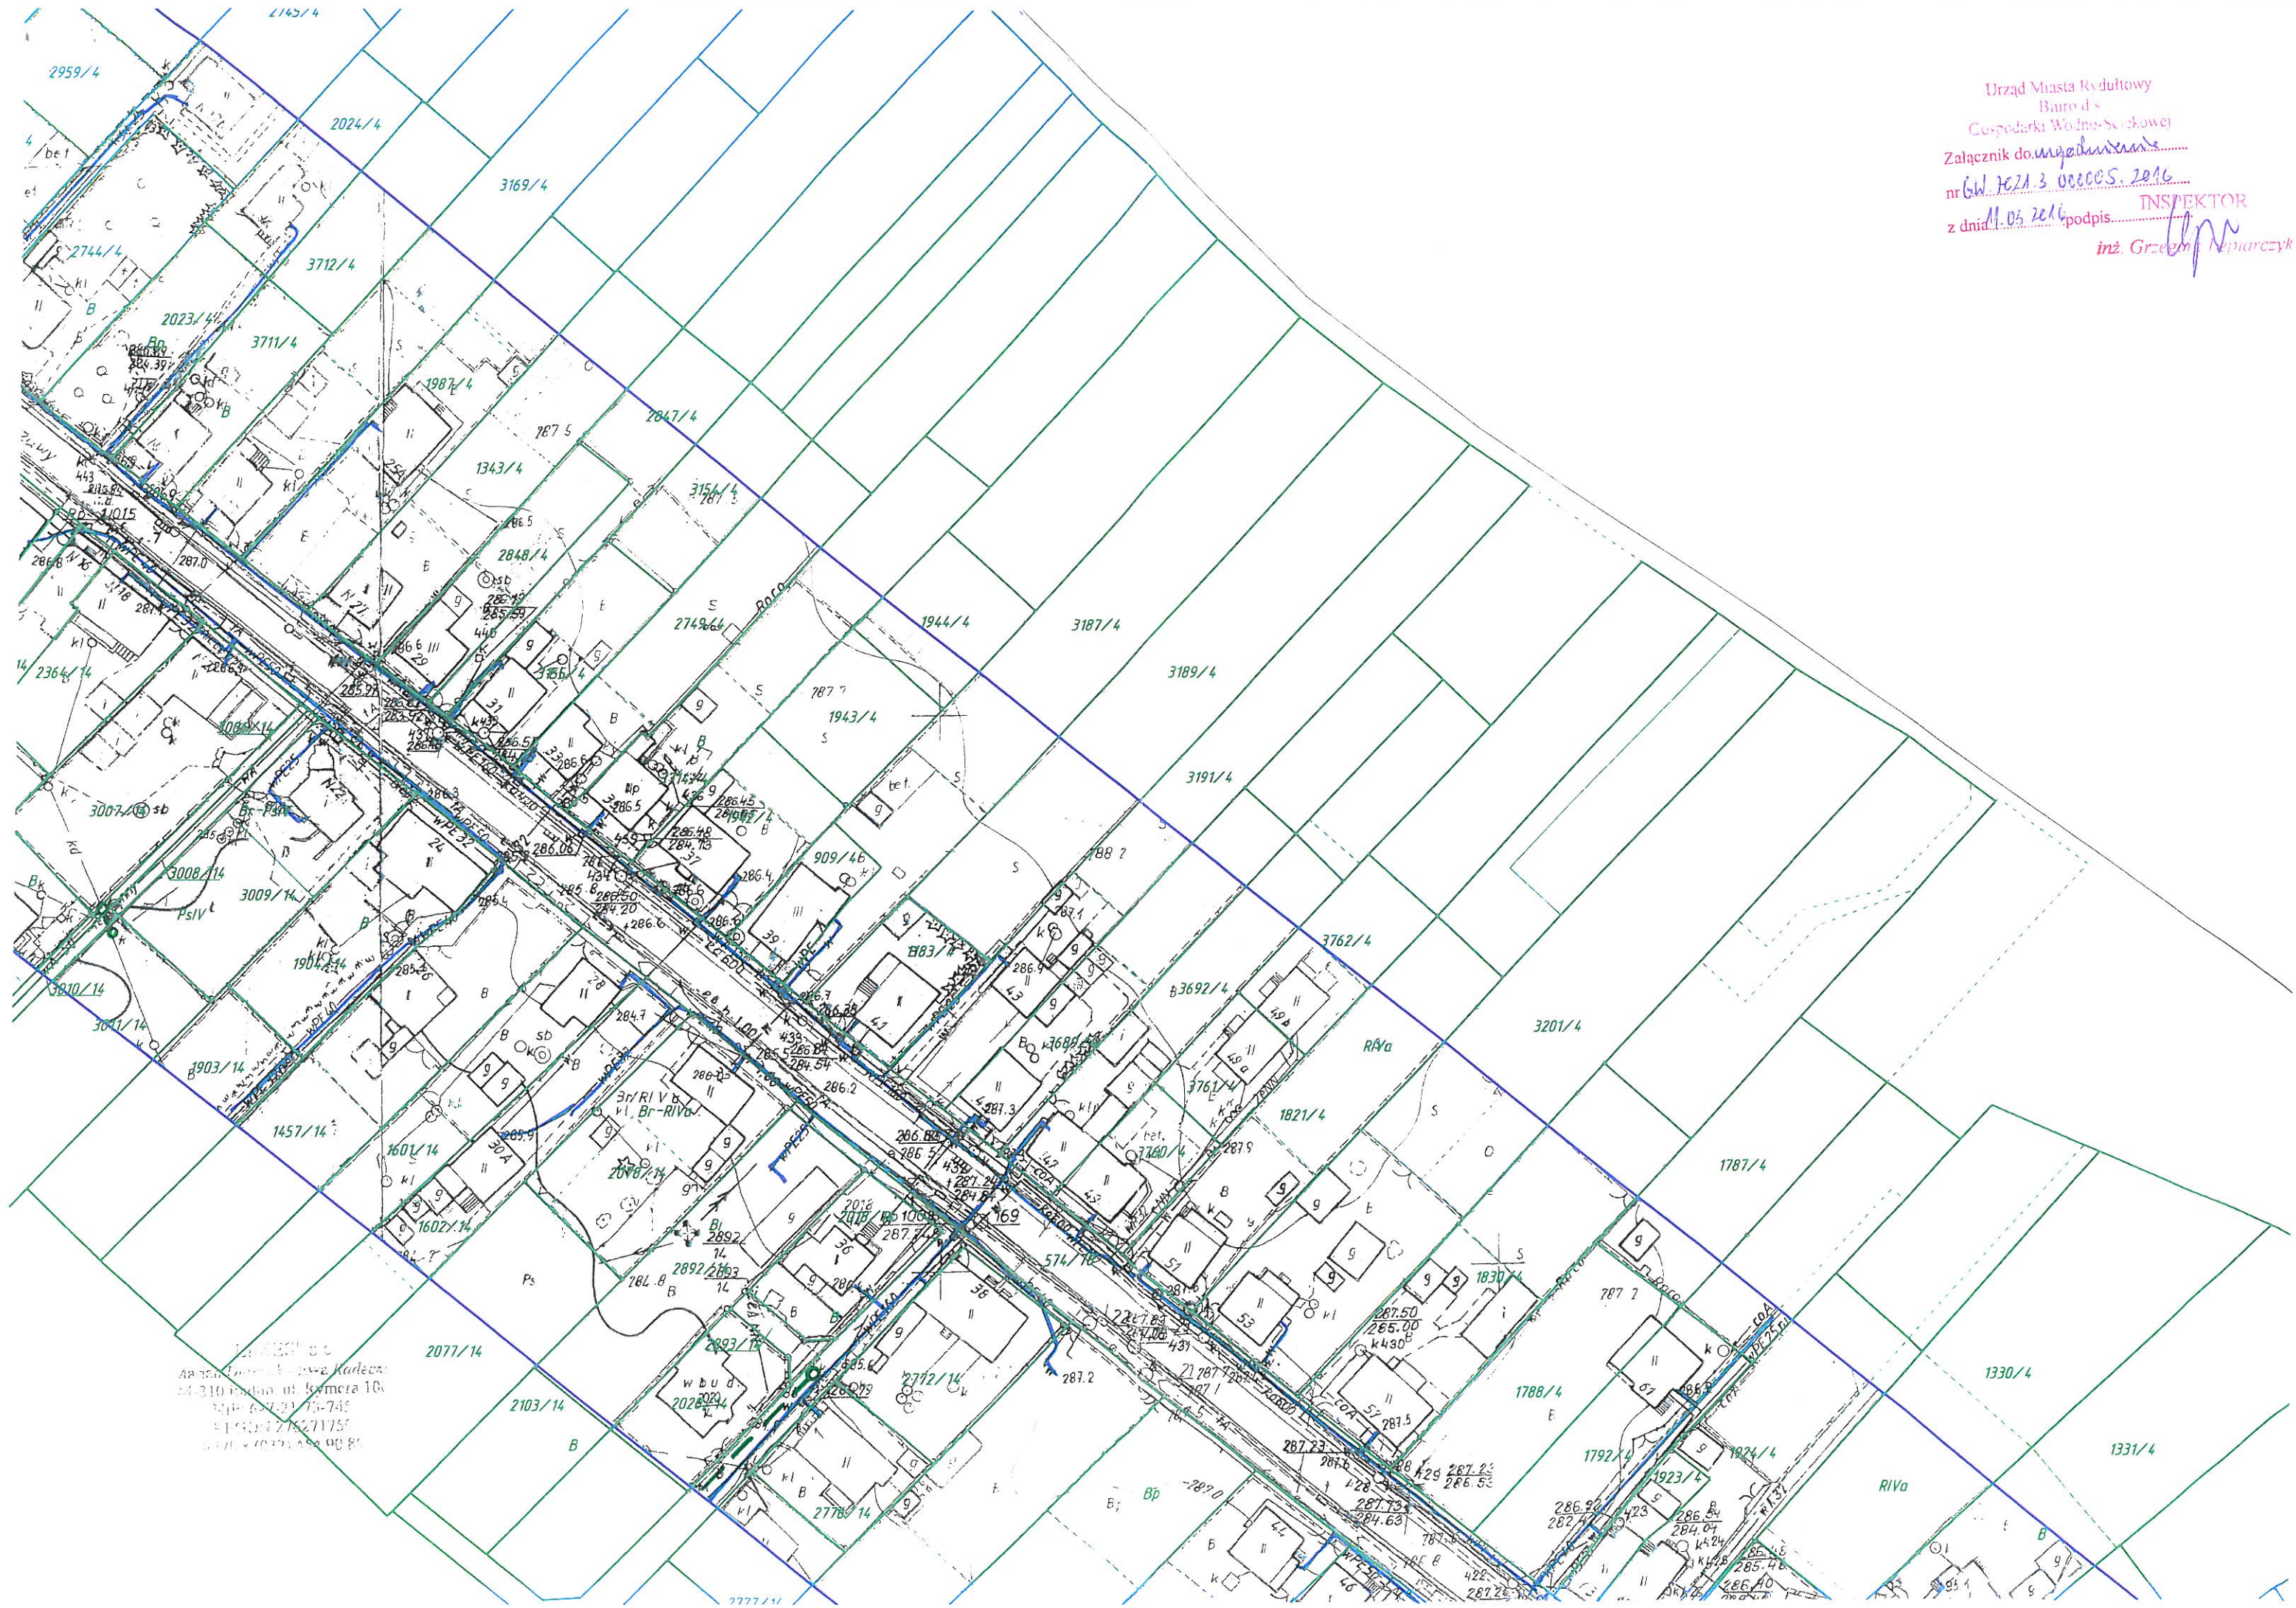


nr...
z dnia 14.03.2016 podpis.....
inż. Grzegorz Lepareczyk

 Marian Fiercik - zwa. Radecki
 44-310 Radlin, ul. Kymara 10
 NIP: 637 21-75-74
 REGON: 27627175
 tel/fax (022) 454 00 81