

Polska Spółka Gazownictwa sp. z o.o.  
Oddział w Zabrze  
ul. Szczęść Boże 11 41-800 Zabrze  
tel. 32 398 60 00 faks 32 271 78 01

**Jednostka Terenowa Eksploatacji Sieci**

Ul. Rybnicka 64 , 44-310 Radlin  
Tel/fax 32 455 24 02  
rg.rybnik@psgaz.pl

**Firma Projektowo-Budowlana**

**"ML DESING"**  
ul. Jagiellońska 19  
43-410 Kończyce Małe.

Wasz znak:

Radlin, 31.01.2014

Nasz znak: ZE6 -94-432-037/2014

Dot: uzgodnienie przebiegu sieci gazowej w związku z budową ulicy 1 Maja w Skrzyszowie

W odpowiedzi na Państwa pismo przesyłamy plan sytuacyjny z naniesioną siecią gazową, stanowiącą własność PSG sp. z o.o. Oddział w Zabrze.

Odległości zachować zgodnie z Rozporządzeniem Ministra Gospodarki z dnia 26 kwietnia 2013r. w sprawie warunków technicznych, jakim powinny odpowiadać sieci gazowe i ich usytuowanie.

-(Dz. U. z dnia 4 czerwca 2013r. poz. 640 – tabela nr 2) - sieć gazową śr/pr PE zaznaczono na mapie kolorem żółtym.

Skrzyżowania gazociągów z przeszkodami terenowymi ( odległości pionowe) zgodnie z PN-91/M - 34501.

W związku z występującą kolizją projektowanej inwestycji z istniejącym gazociągiem PE średniego ciśnienia należy:

1. Przed przystąpieniem do prac odkryć istniejący gazociąg i powiadomić Rozdzielnię Gazu w Rybniku, w celu sprawdzenia stanu technicznego gazociągu i jego posadowienia.
2. Zabezpieczyć istniejący gazociąg śr/pr PE Dz 150 rurą osłonową PE dwudzielną spawaną ekstruderem na budowie, ułożoną na płozach i zakończoną manszetami.
3. Prace prowadzić pod nadzorem pracownika Rozdzielni Gazu w Rybniku, ul. Zebrzydowska 37, na który należy przesłać pisemne zgłoszenie. Nadzór wykonywany jest odpłatnie.
4. W obrębie czynnych gazociągów prace ziemne prowadzić ręcznie.
5. Po wykonaniu prac należy dostarczyć do RG w Rybniku pomiar geodezyjny powykonawczy.

Uzgodnienie jest ważne na okres 2 lat licząc od daty wystawienia niniejszego pisma.

UWAGA: Niniejsze uzgodnienie rozpatrzono w zakresie sieci dystrybucyjnej.

Z poważaniem  
KIEROWNIK  
Rozdziału Góru w Rybniku  
Wojciech Czastkiewicz

**Sprawę prowadzi:**

Pracownik ds. technicznych RG w Rybniku – Krzysztof Maliszewski


**Rozdzielnik**










1. Adresat
2. a/a


**W załączeniu**

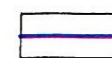Jeden egzemplarz ww. pisma wraz z podkładem mapowym

# LEGENDA


-  projektowana jezdnia o nawierzchni bitumicznej
-  projektowany chodnik o nawierzchni z kostki brukowej BEHATON (kolor szary)
-  projektowane zjazdy o nawierzchni z kostki brukowej BEHATON (kolor czerwony)
-  projektowana zalotka autobusowa o nawierzchni z kostki granitowej
-  istniejące obiekty podlegające przekształceniu
-  projektowane betonowe studnie rowiżne Ø1000
-  projektowane betonowe studnie deszczowe Ø500
-  projektowane przykryciałki pcv Ø200
-  projektowany kolektor główny PCV Ø250 - Ø315 z wydłużonym kielichem


-  projektowany krawężnik cegłowy 15x30x100
-  projektowane obrzeże betonowe 8x30x100
-  projektowane krawężnik nożowy 15x20x100
-  oś drogi
-  przejście dla pieszych
-  istniejące studnie rewizyjne do regulacji
-  rura ochronna na wodociągu
-  rura ochronna na kablu telekomunikacyjnym
-  rura ochronna na gazociągu

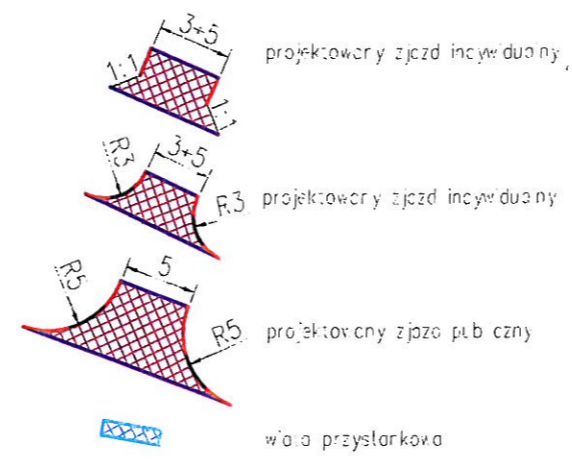


ul. Jagiellońska 19  
43-410 Kończyce Małe  
tel./fax (32) 435-89-08  
tel. kom. 663-38-19-70, 603-24-06-20  
e-mail: biuro@ml-design.pl, www.ml-design.pl

STAROSTWO POWIATOWE  
w Wodzisławiu Śl  
ul. Bogumińska 2  
44-300 Wodzisław Śl.

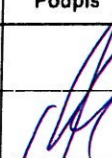	Imię i Nazwisko	Nr upr.	Podpis
Projektant	inż. Piotr Jakuszewski	602/1	
Opracował	mgr inż. Machej Remigiusz		
Nazwa opracowania	Przebudowa ul. 1 Maja w Skrzyszowie na odcinku od rejonu wiaduktu nad autostradą A-1 do skrzyżowania ulicy 1 Maja z ulicą Jana Pawła II		Data 11. 2013r.
Inwestor	Powiatowy Zarząd Dróg w Wodzisławiu Śląskim z siedzibą w Syryni, ul. Raciborska 3, 44-361 Syrynia		Skala 1:1000
Nazwa rysunku	PROJEKT ZAGOSPODAROWANIA TERENU		Nr rys. 1

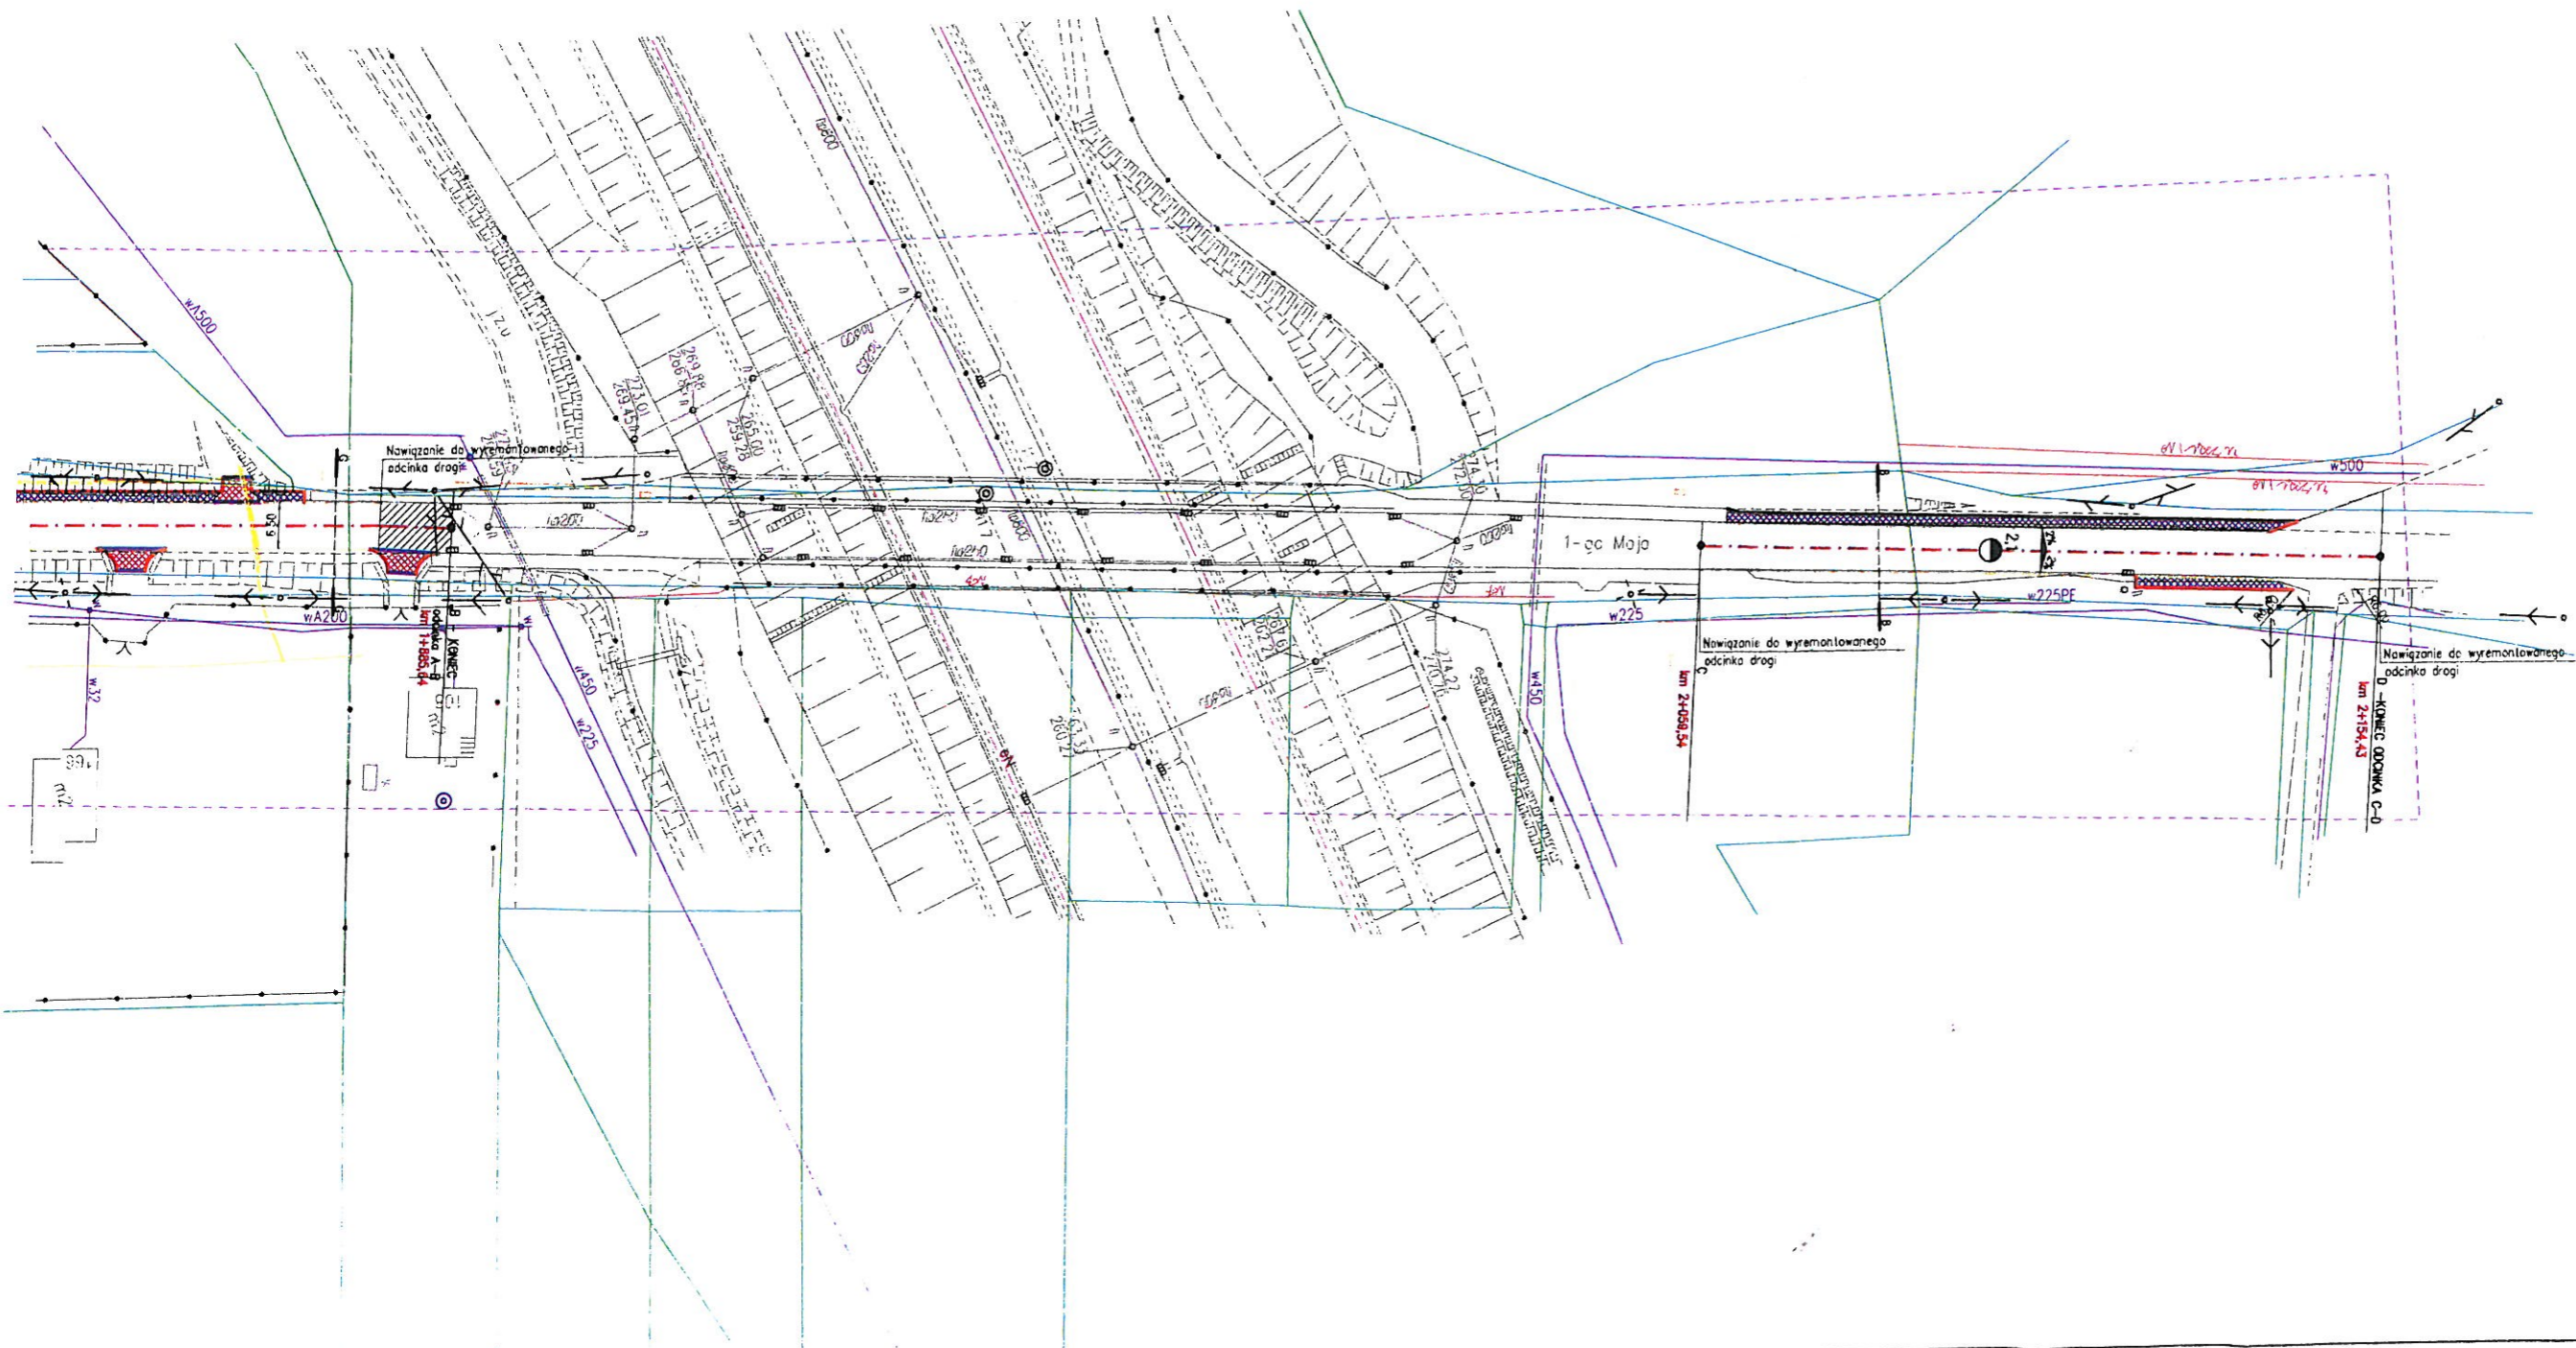

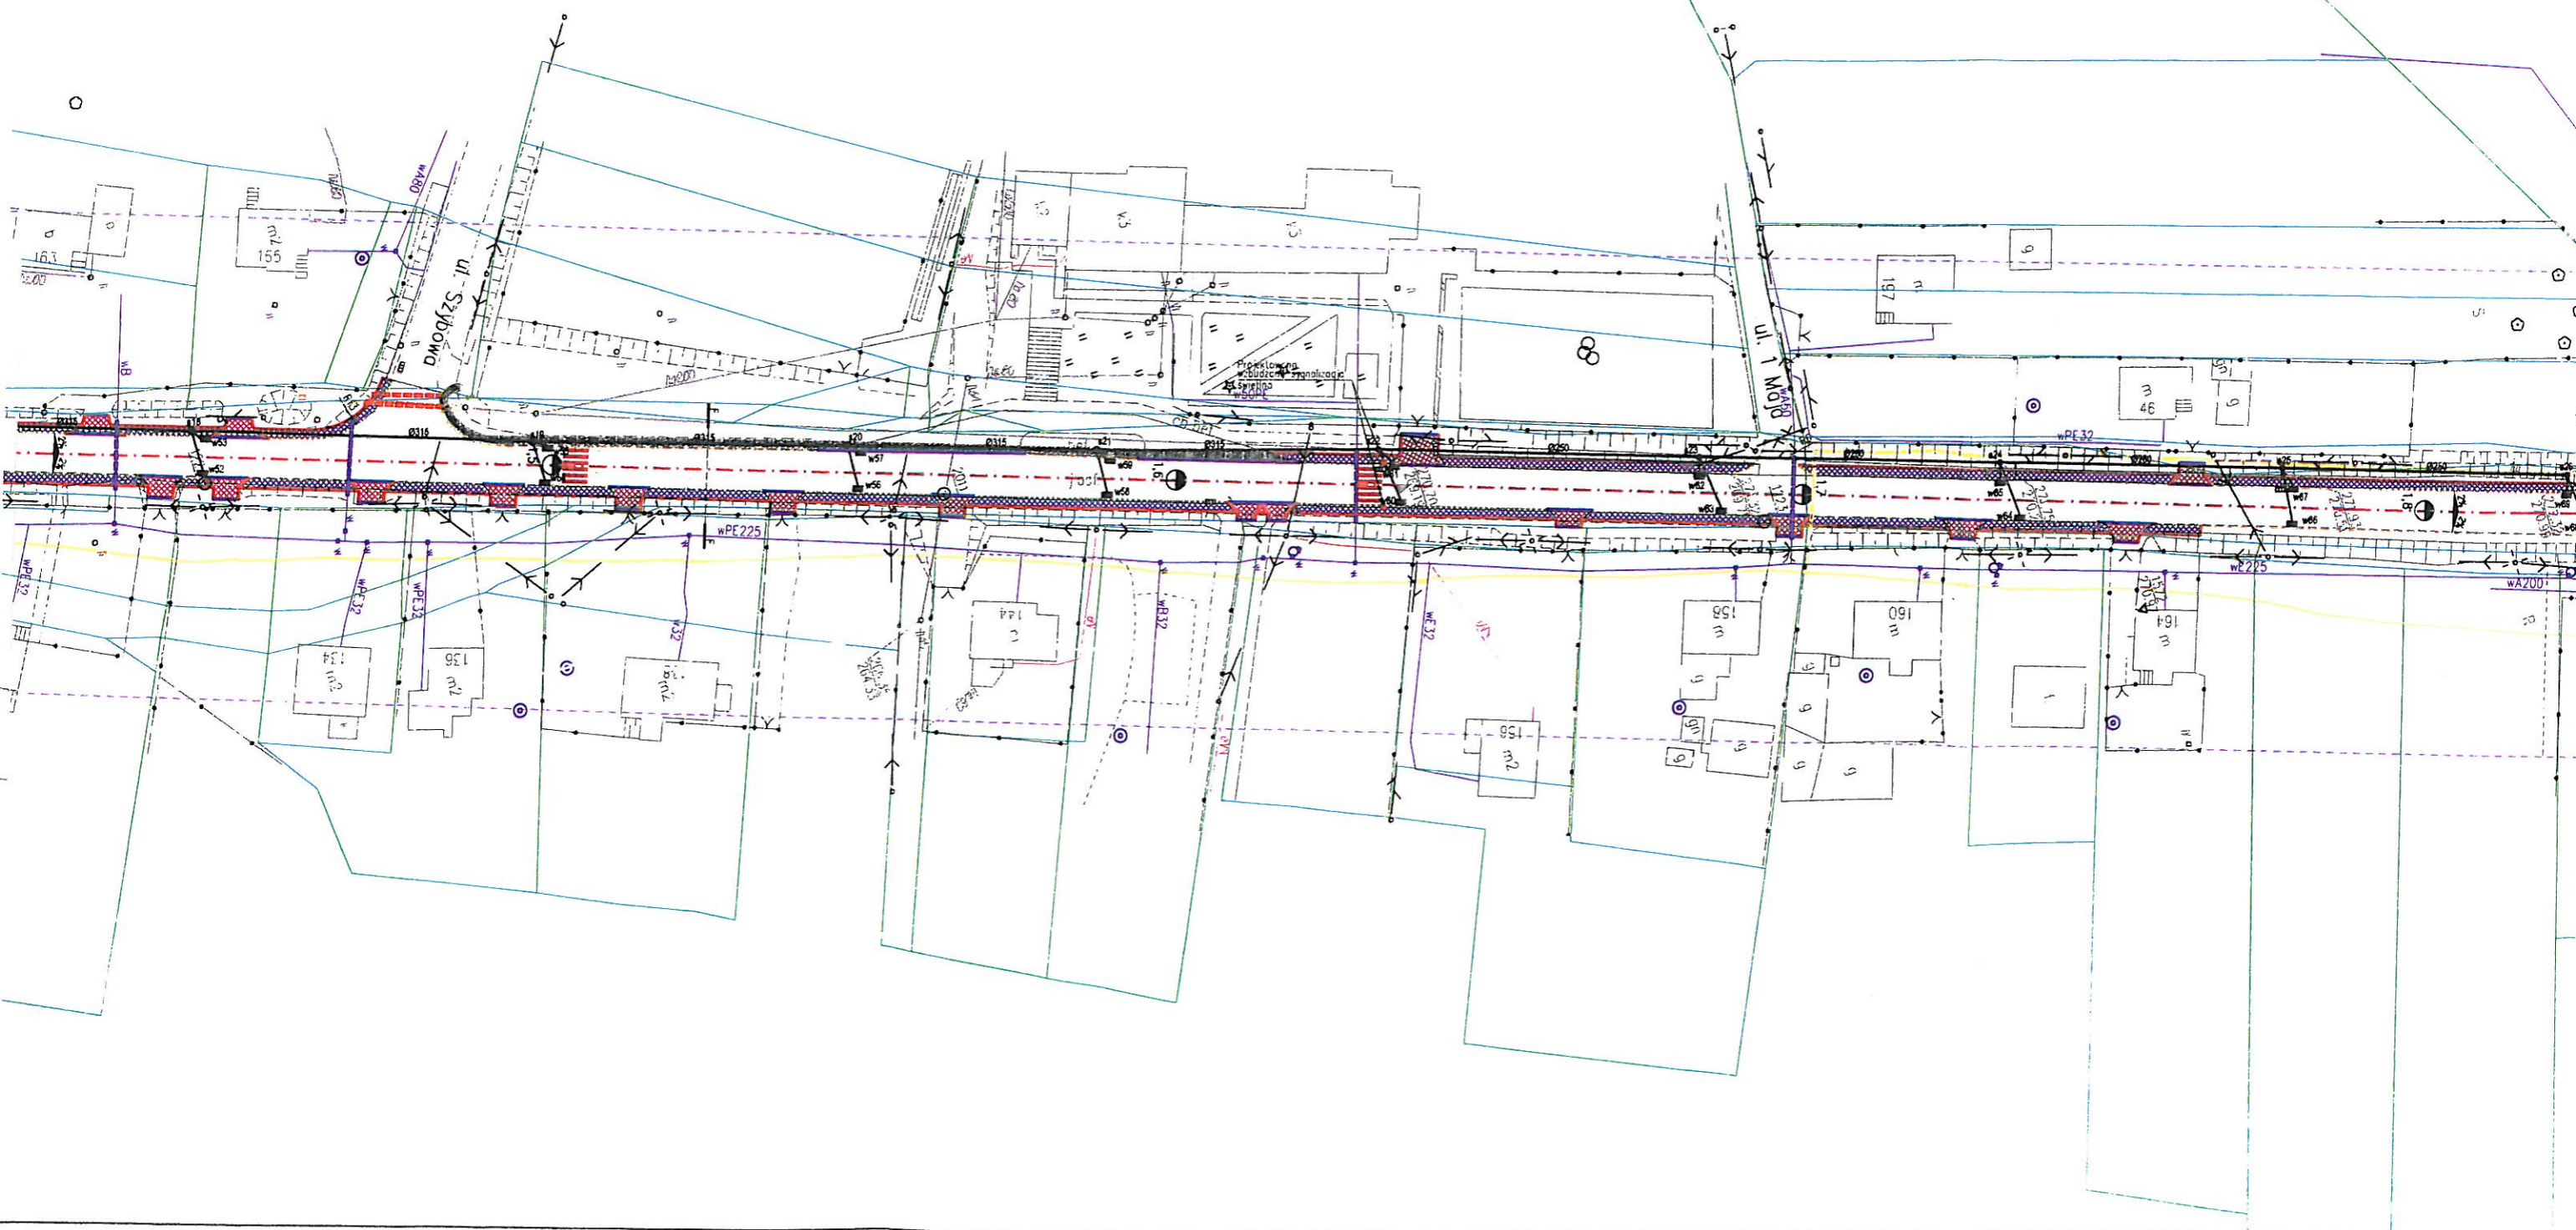

# PROJEKT ZAGOSPODAROWANIA TERENU - SKALA 1:1000

STAROSTWO POWIATOWE  
w Wodzisławiu Śl.  
ul. Bogumińska 2  
44-300 Wodzisław Śl.



